



"E"

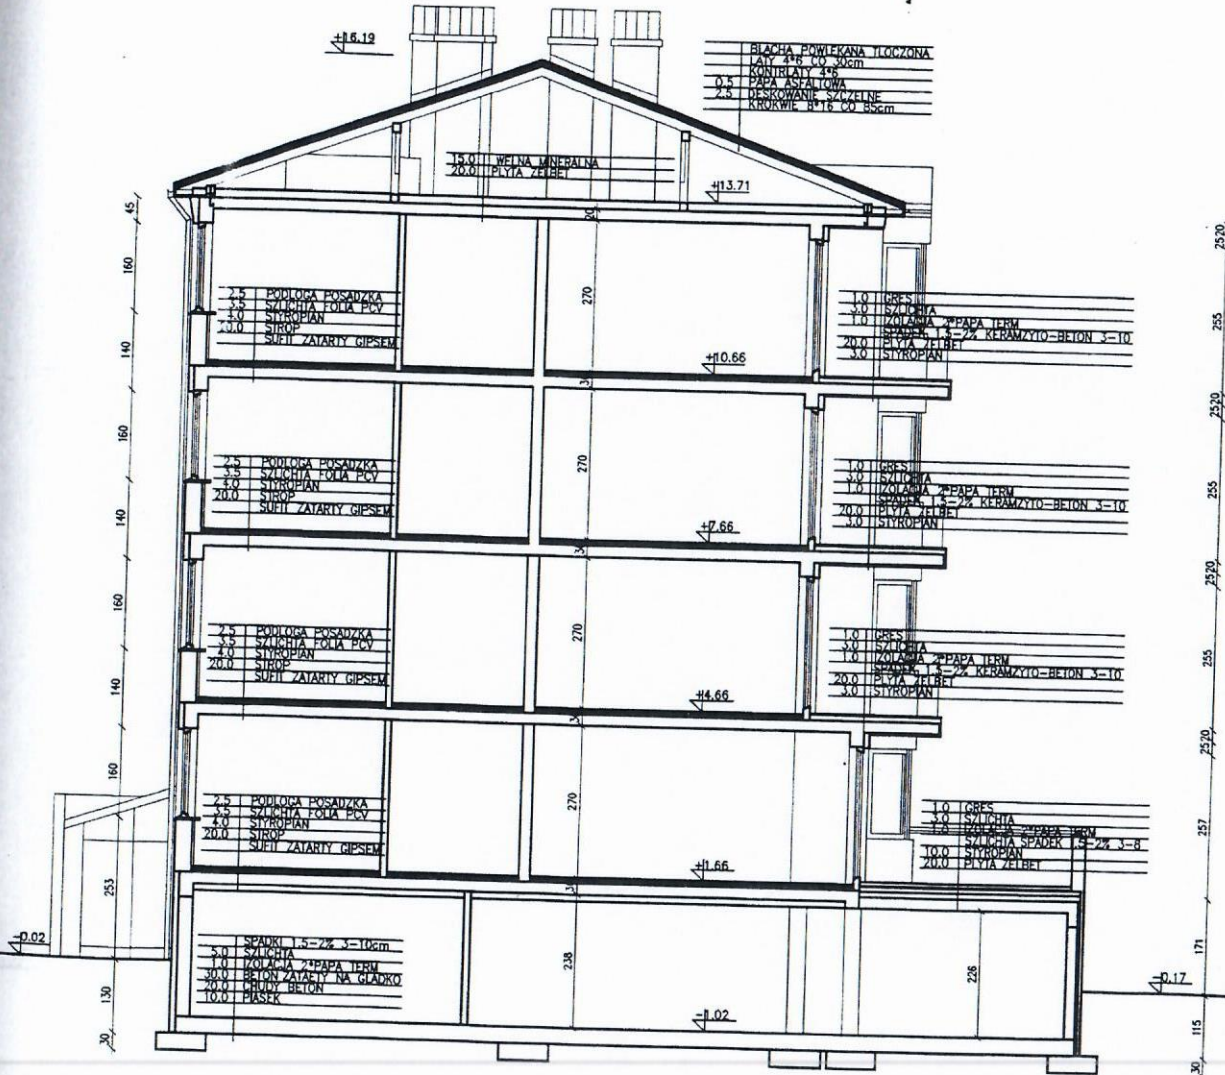

Katarzyna Lewandowska  
 NADZÓR TECHNICZNY

PRACOWNIA OBSŁUGI INWESTORÓW "PRO-INVEST" SP. Z O.O. WARSZAWA UL. KOSZYKOWA 55.				WF	
Wykonawcy:	Nr. um. bud.	Posiady	Data	Dobrotę umowy	Data
ARCH. JACIK_CYBIS	ST_149/88		08.09.1997		
ARCH. WAREK_KURAWSKI					
ARCH. STEFAN_WRONA	ST_190/88				
Współpracownicy:					
GRZEGORZ_KRUK					
ROBERT_MUSZYNSKI					
MADEJ_MKLEWICZ					
Konstrukcja:					
INZ. KRZYSZTOF_KAKOWSKI	ST_340/89				
Instalacje:					
INZ. HUBERT_RYPESC	ST_140/80				
INZ. ADAM_WILCZYNSKI	ST_49/76				
Koordynator: ARCH. JACIK_CYBIS					
Sprawdził: ARCH. MAJCEK_ANTONI					
WA_1196/84					
Nazwa projektu: PROJEKT ARCHITEKTONICZNO_BUDOWANY					
Adres: GM. WARSZAWA URSTYNOW UL. ROSOLA UL. NOWOURSTYNSKA					
Tytuł rysunku: PRZEKROJ 2-2					
Symbol: A					
Skala: 1:100					
Numer arkusza:				6	

"F"

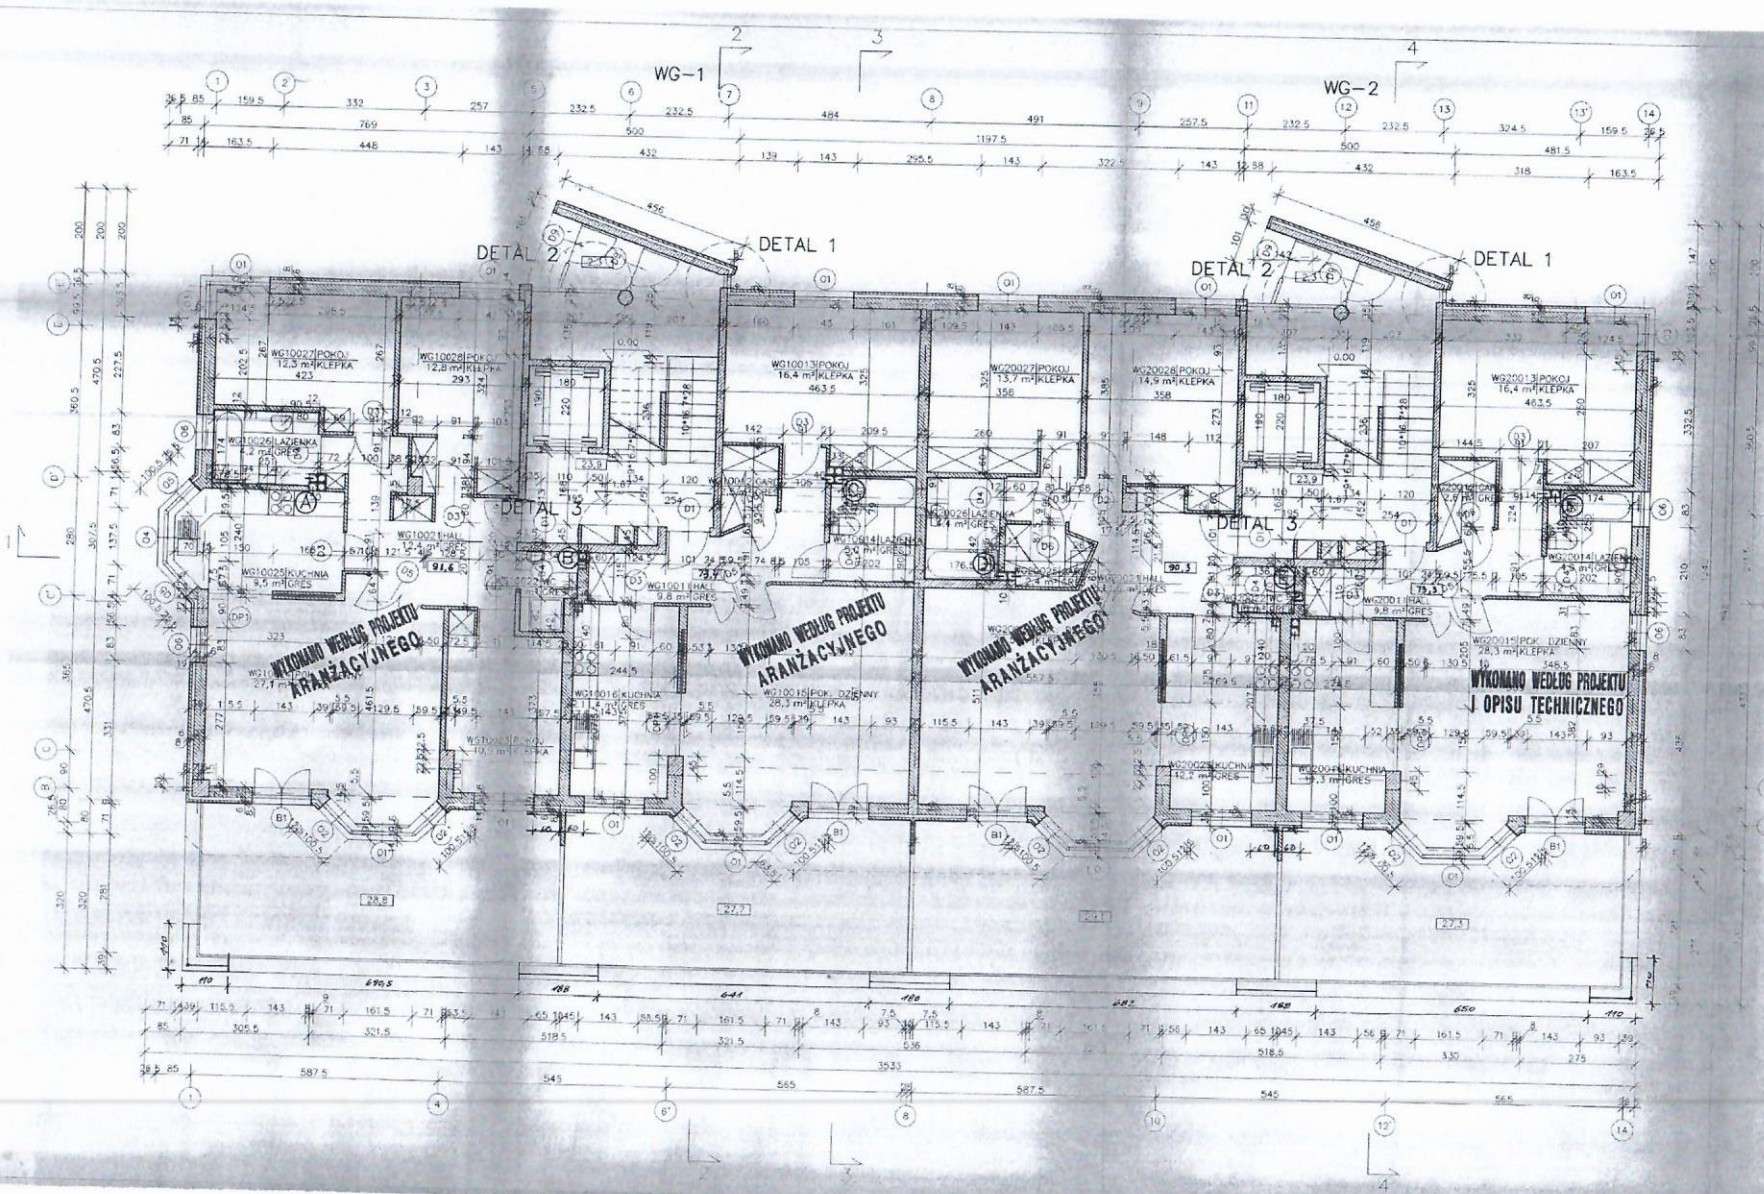

RZUT POZIOMU I  
KANALY WENTYLACJI

WYKONANO WEDŁUG PROJEKTU  
ARANŻACYJNEGO

WYKONANO WEDŁUG PROJEKTU  
ARANŻACYJNEGO

WYKONANO WEDŁUG PROJEKTU  
ARANŻACYJNEGO

WYKONANO WEDŁUG PROJEKTU  
I OPISU TECHNICZNEGO

PRACOWNIA USŁUGI INWESTORÓW PRO-INVEST SP. Z O.O.		
WARSZAWA		
RZUT POZIOMY PARTER		
Lp. Data		

Katarzyna Wawrzyniak  
MAGIÓR TECHNICZNY


ROSOLA 36

"C"

WF-1

WF-2

RZUT POZIOMU PIĘTER 1-3

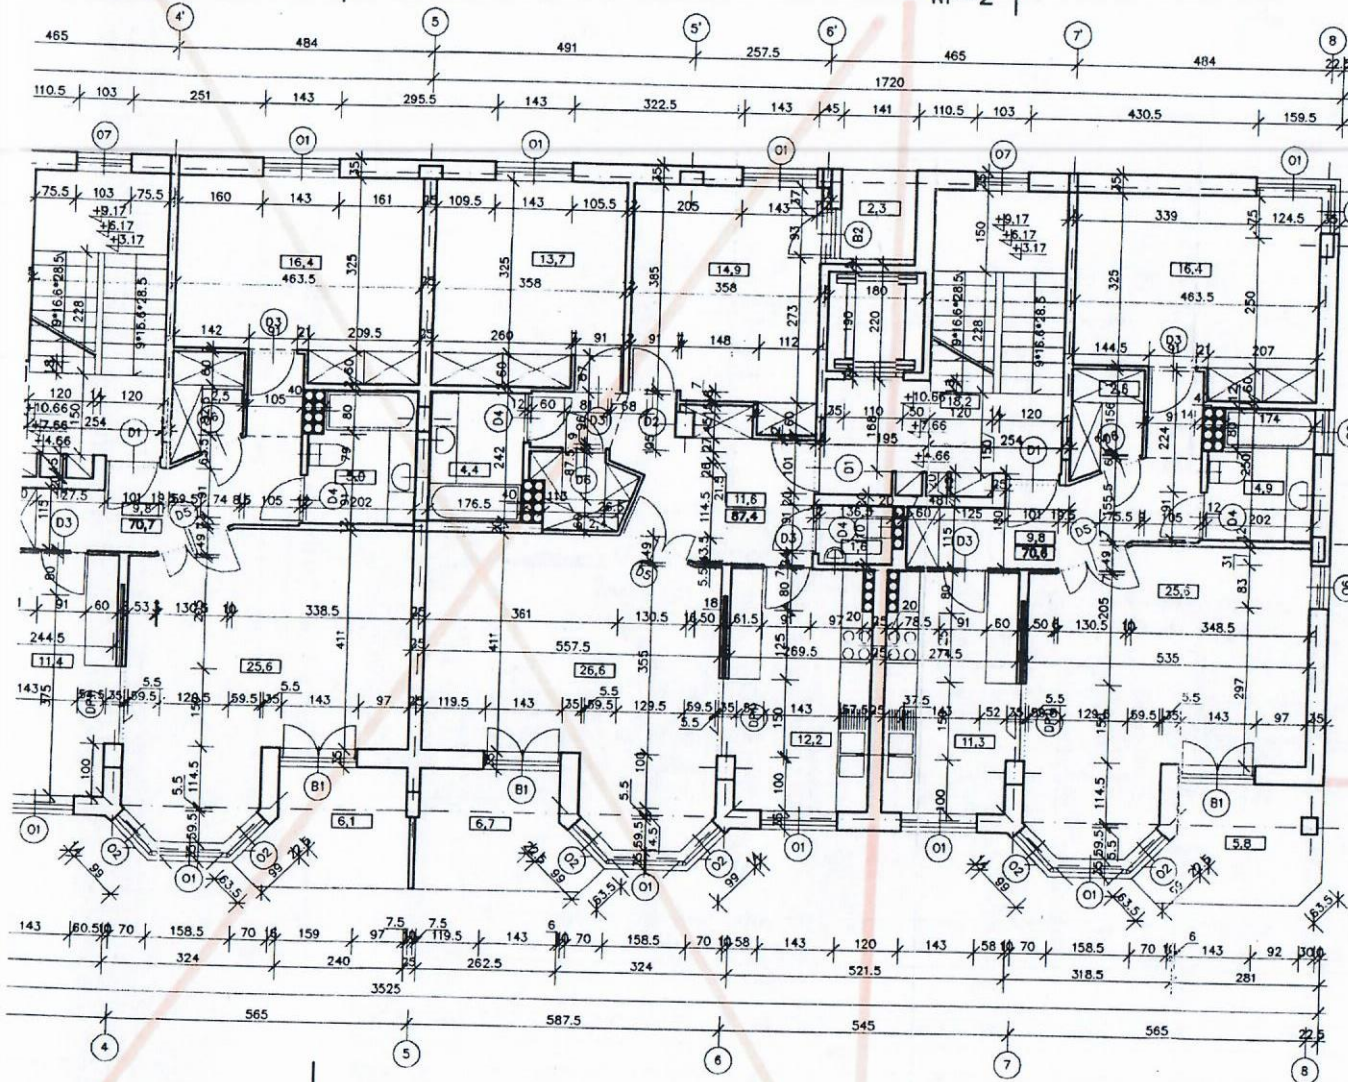

1


Katarzyna Lewandowska  
NADZÓR TECHNICZNY

PRACOWNIA_OBSLUGI_INWESTOROW PRO-INVEST - SP. Z O.O. WARSZAWA UL. KOSZYKOWA 55.		<b>WF</b>	
Wykonawcy: ARCH. JACEK_CYBIS ARCH. MAREK_KUKAWSKI ARCH. STEFAN_WRONA	Nr. um. bud: ST_449/88 ST_190/88	Podpis: <i>[Signature]</i> Data: 08.09.1997	Deklar. zmiany: Data:
Współpracownicy: CRZTGORZ KRZIK ROBERT_MUSZYNSKI MACEJ_NIKLEMCZ			
Konstrukcje: INZ_KRZYSZTOF_KAKOWSKI			
Instalacje: INZ_HUBERT_RYPESC INZ_ADAM_WL CZYNSKI			
Koordynator ARCH. MACIEJ_GINTOWI ST_572/58			
Sprawdził: ARCH. WŁODZIMIR_KAROWSKI WA_1190/94			
Nazwa projektu: PROJEKT_ARCHITEKTONICZNO_BUDOWLANY BUDYNKU_MIESZKALNEGO_WIELORODZINNEGO_WF		Numer arkusza:	
Adres: GM. WARSZAWA_URSYNOW_UL. ROSOLA_UL. NOWOURSYNSKAWA		3	
Tytuł rysunku: RZUT_POZIOMU_PIETER_1-3		Skala: 1:100	
Stadium: -	Symbol: A	Specjalność: ARCHITEKTURA	Numer arkusza: 3

P1

WF-1

WF-2

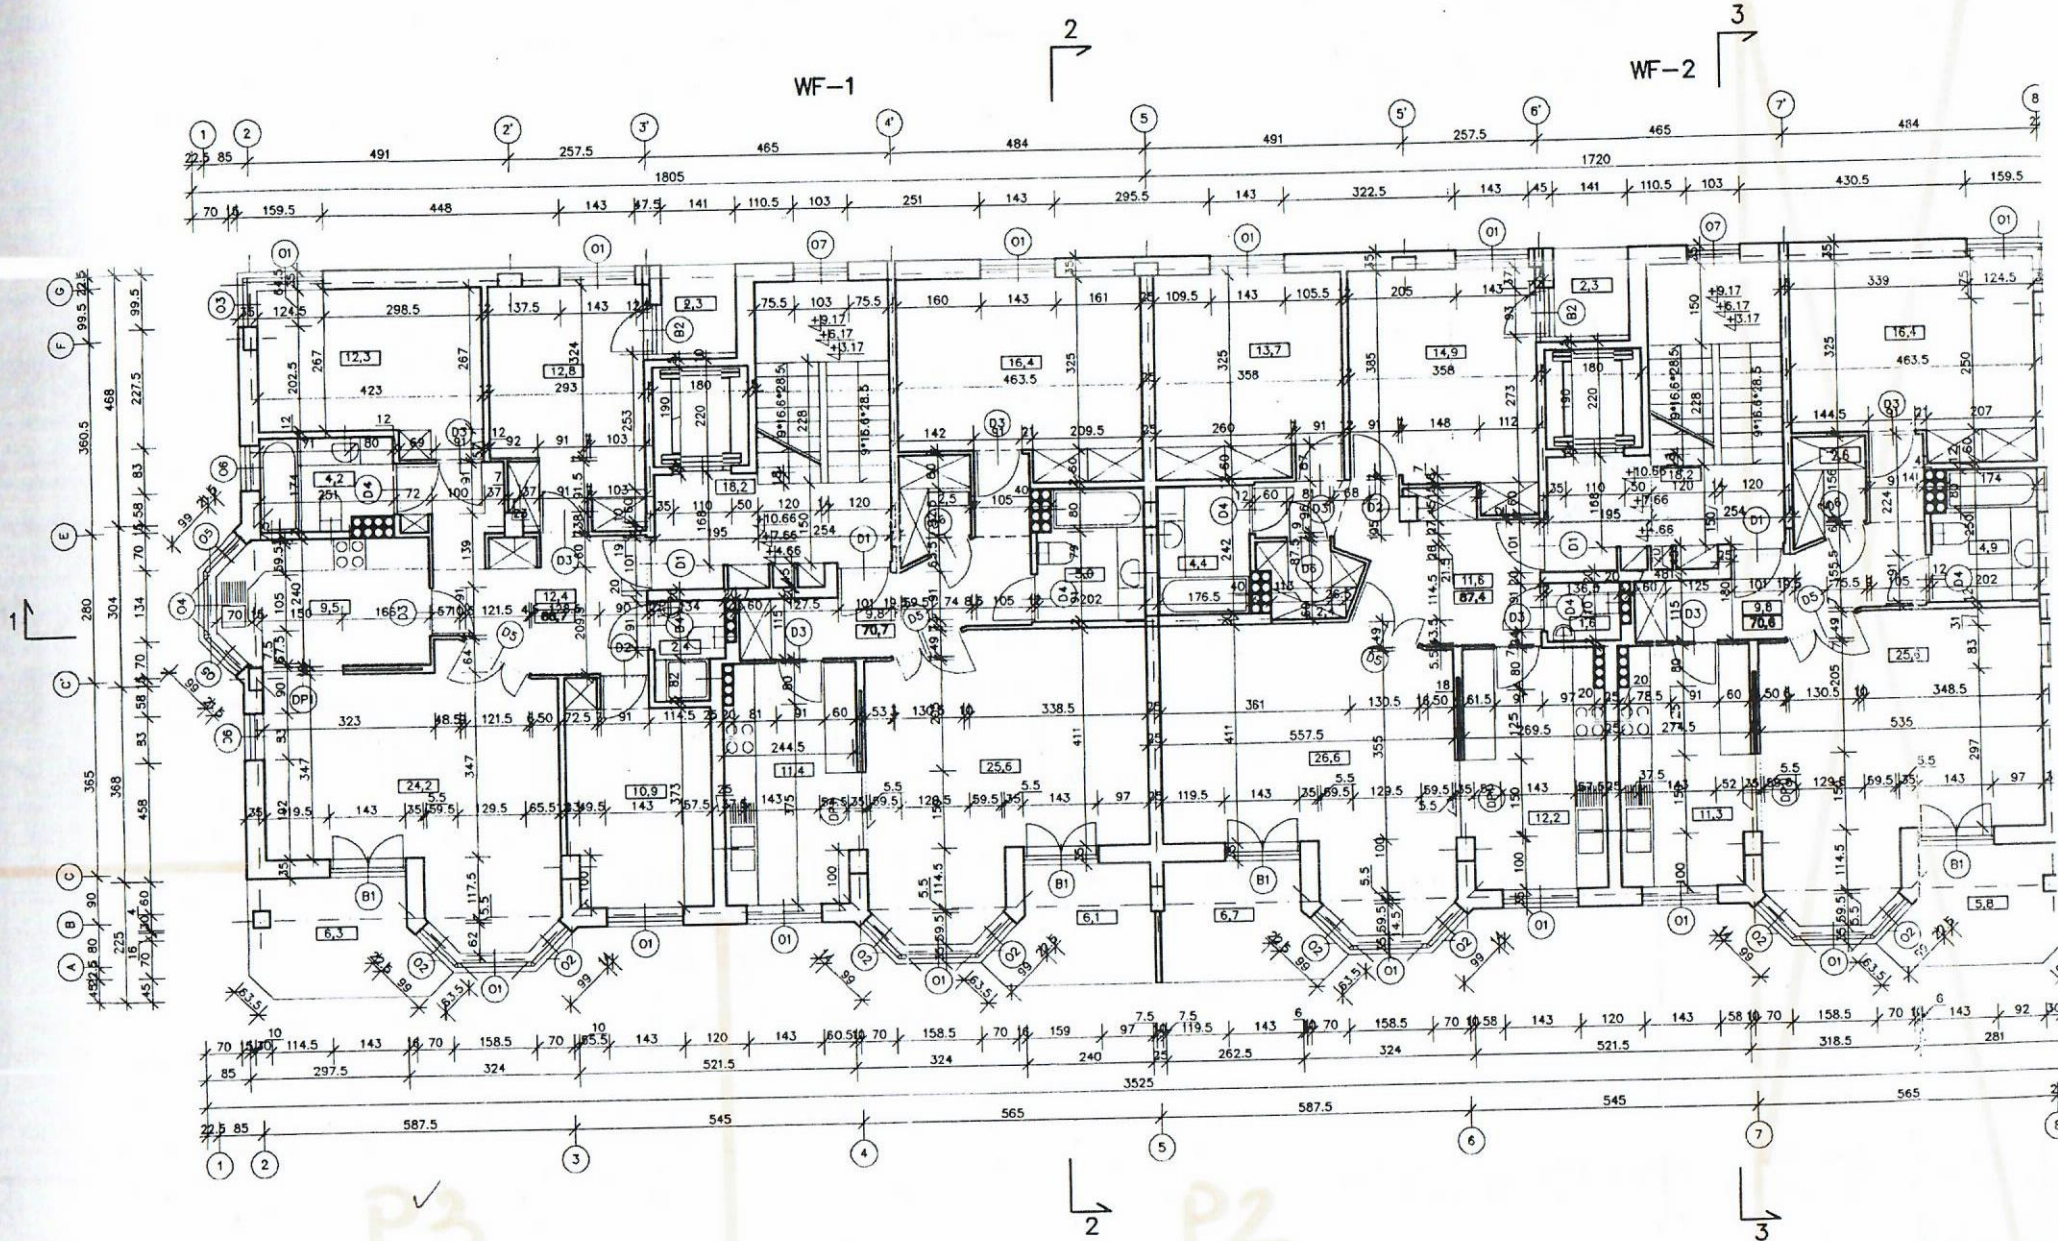


ROSOLA 36

WF-1

WF-2


11 D1

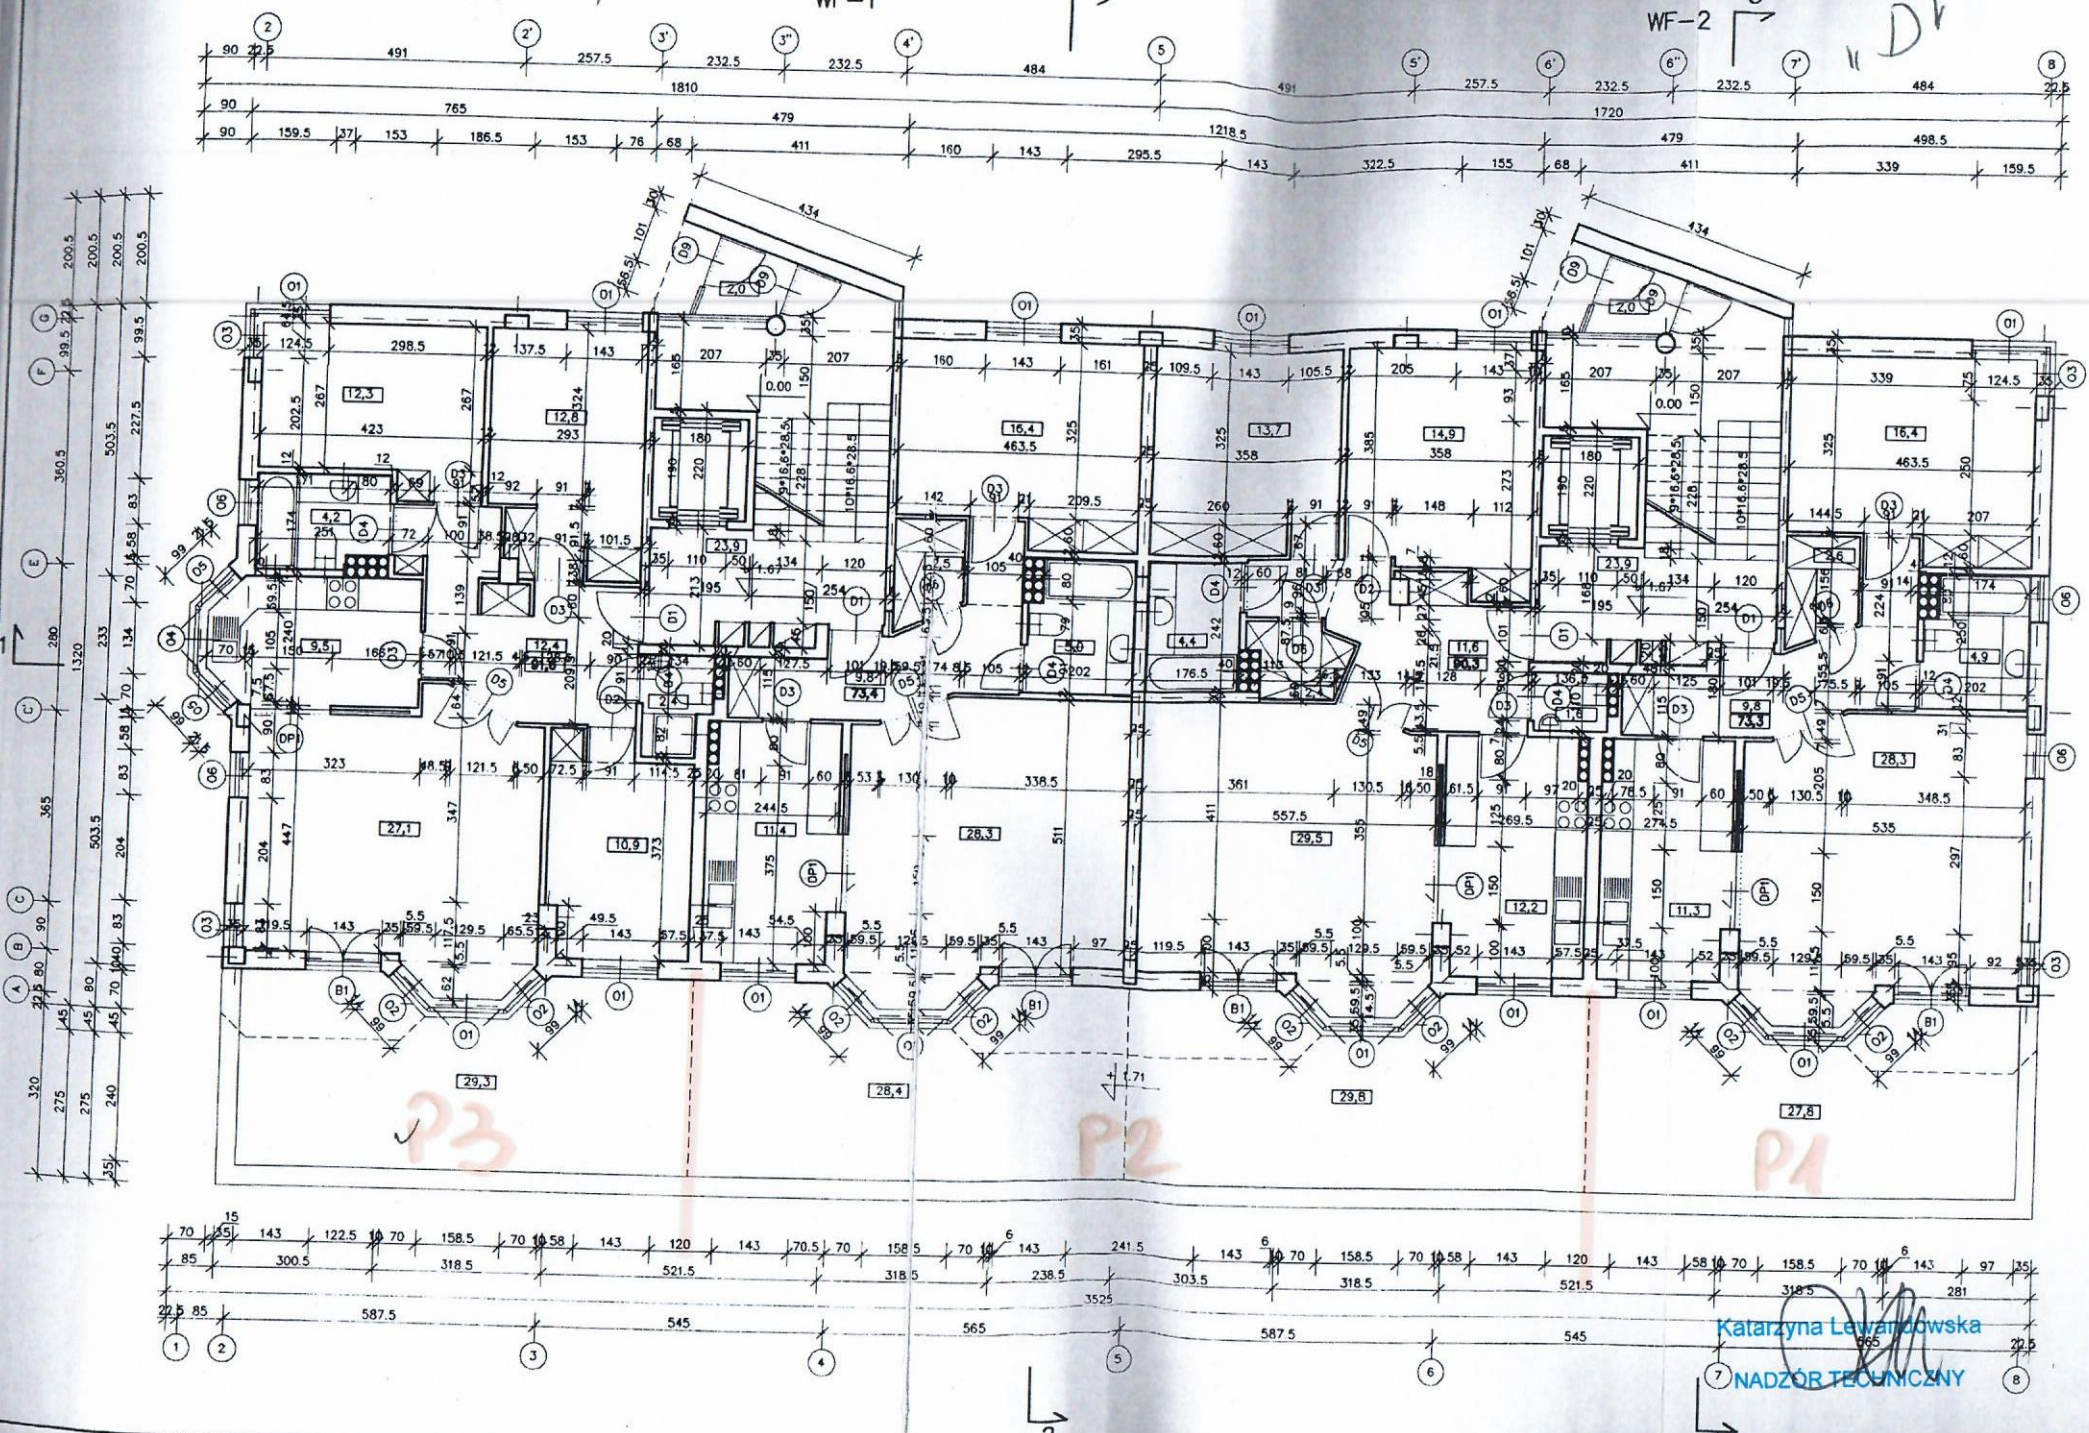

Katarzyna Lewandowska  
 NADZÓR TECHNICZNY

ROSOLA 36

# ELEWACJA POLUDNIOWO-WSCHODNIA

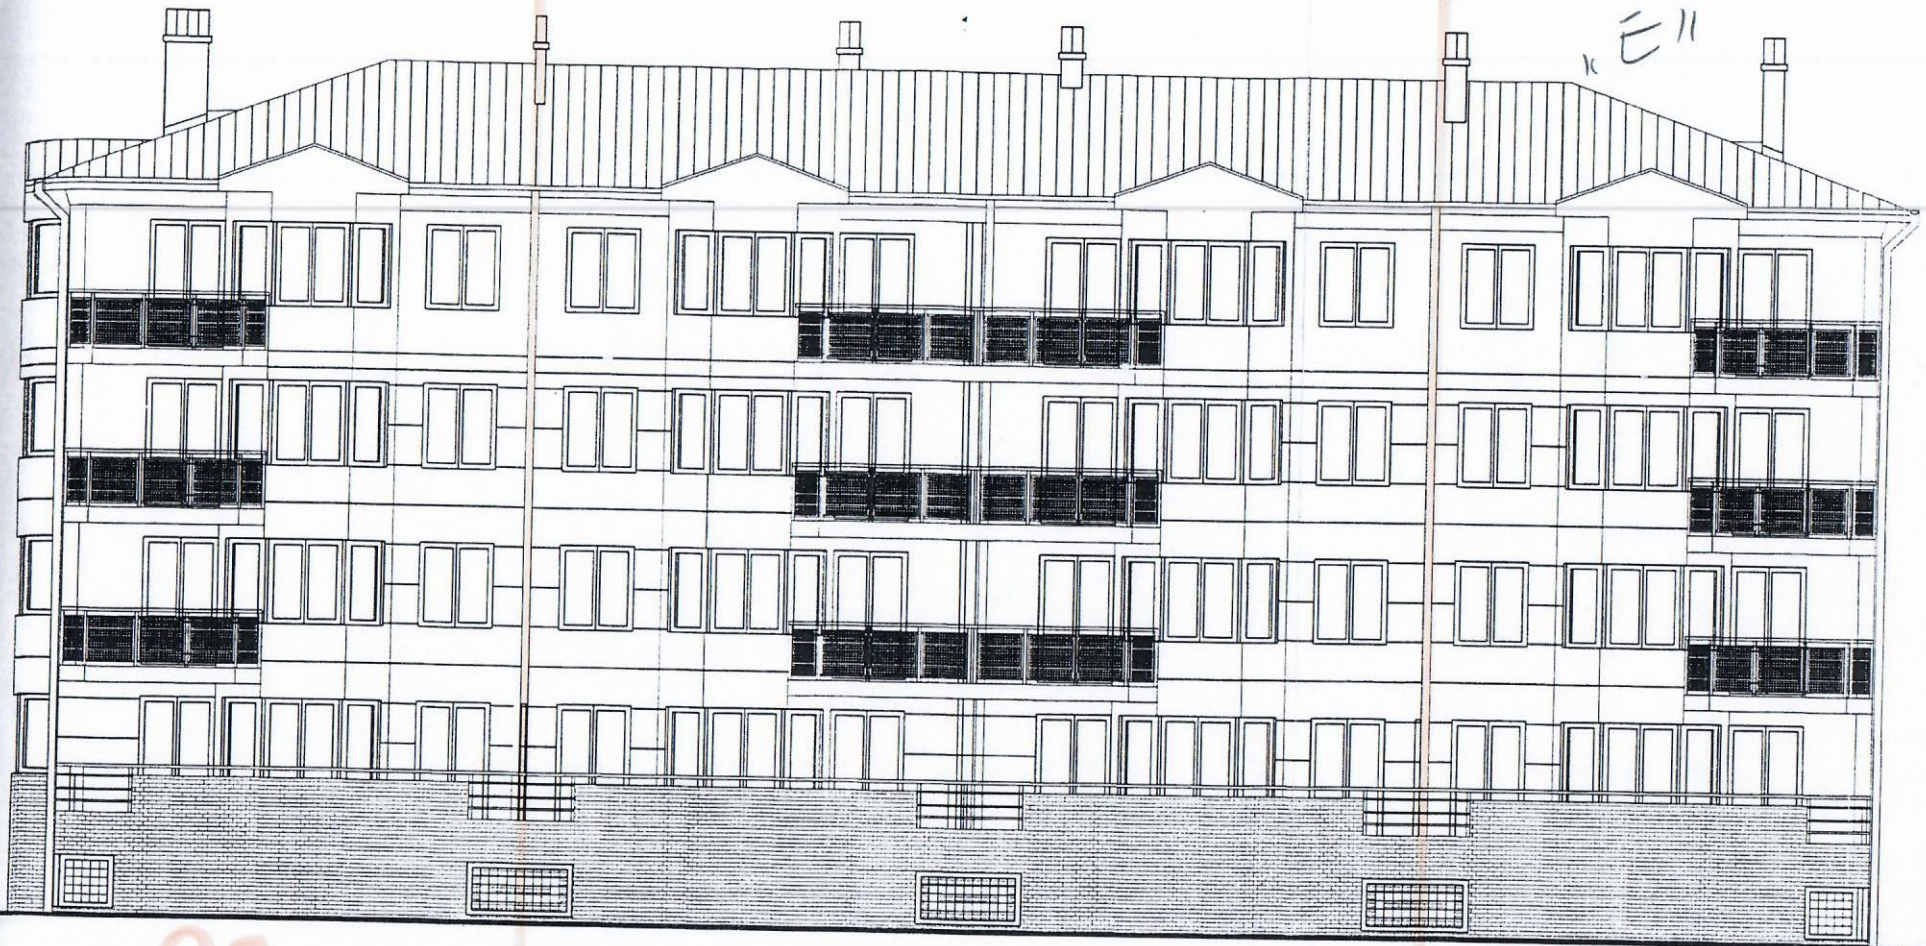

P3

P2

P1


Katarzyna Lewandowska  
 NADZÓR TECHNICZNY

PRACOWNIA OBSŁUGI INWESTORÓW PRO-INVEST SP. Z O.O. WARSZAWA UL. KOSZYKOWA 55.				WF	
Wykonawcy:	Nr. ust. bud.	Podpisy:	Data:	Data zmian:	
ARCH. JACEK_CYBIS ARCH. MAREK_KUKAWSKI ARCH. STEFAN_WRONA	ST_449/88 ST_190/88	<i>[Signatures]</i>	08.09.1997		
Współpraca					
GRZEGORZ_KRUK ROBERT_MUSZYŃSKI MACEJ_NIKIEWICZ		<i>[Signature]</i>			
Konsultacja					
INZ. KRZYSZTOF_KAKOWSKI	ST_940/59	<i>[Signature]</i>			
Wzrostki					
INZ. JARUBERT_RYPSC INZ. ADAM_WILCZYŃSKI	ST_140/80 ST_449/78	<i>[Signature]</i>			
Koordynator					
ARCH. MACEJ_WITOMY	ST_572/58	<i>[Signature]</i>			
Sprawdził:					
ARCH. MACEJ_KAKOWSKI	WA_1196/94	<i>[Signature]</i>			
Nazwa projektu: PROJEKT_ARCHITEKTONICZNO_BUDOWLANY BUDYNKU_MIESZKALNEGO_WIELORODZINNEGO_WB				Numer arkusza:	
Adres: GM_WARSZAWA_URSYNOW_UL_ROSOLA_UL_NOWOURSYŃSKA				9	
Tytuł rysunku: ELEWACJA_PD-WSC					
Stadium: -		Specjalność: ARCHITEKTURA		Skala: 1:100	

ROSOLA 36

PRZEKROJ 2-2

"F"

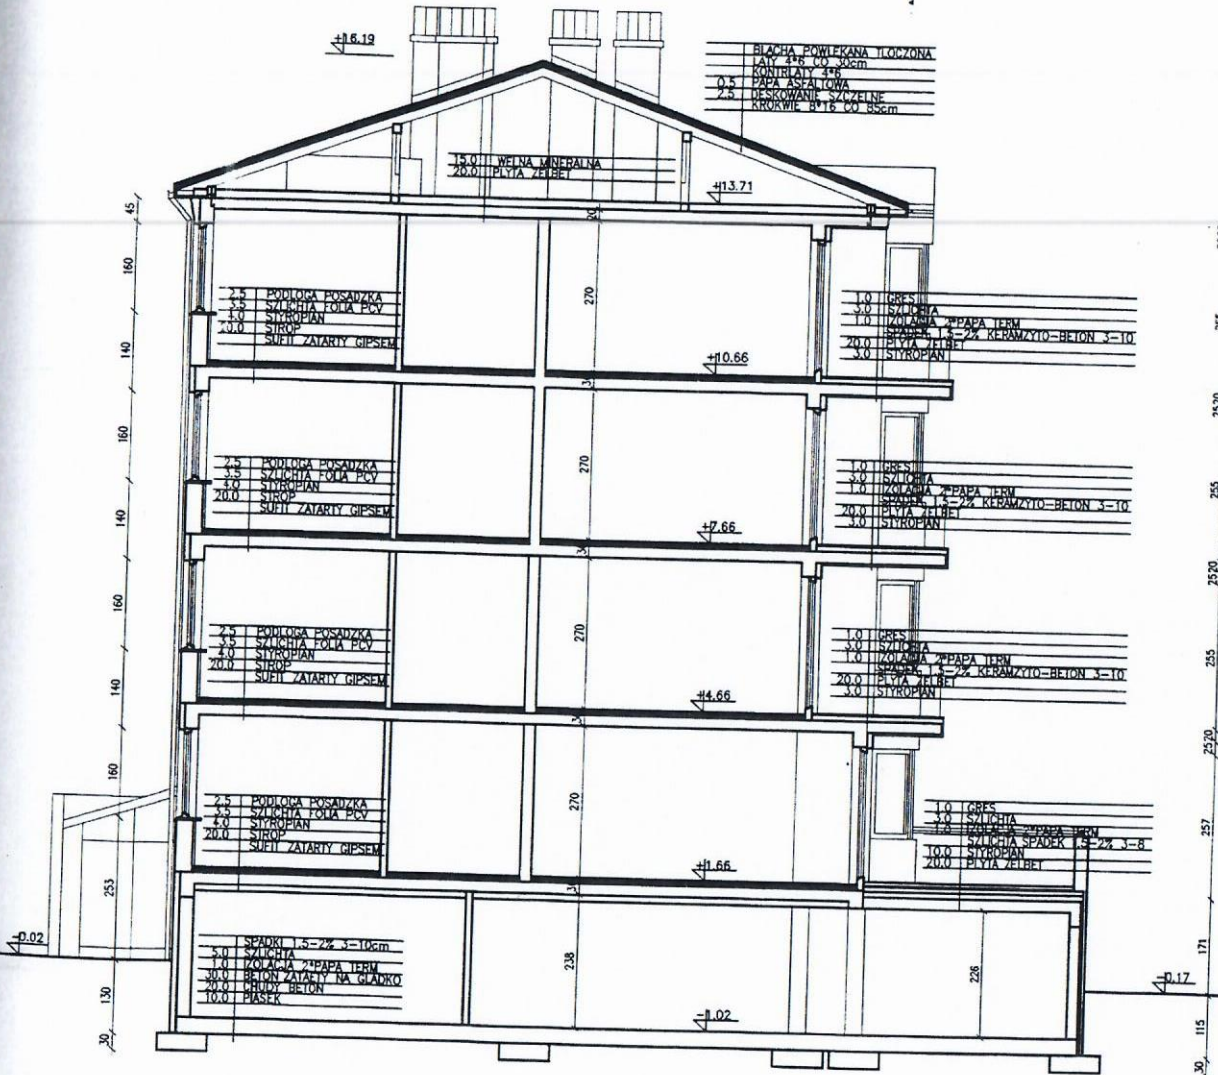


Katarzyna Lewandowska  
NADZOR TECHNICZNY

PRACOWNIA OBSŁUGI INWESTORA "PRO-INVEST" SP. Z O.O. WARSZAWA UL. KOSZYCZA 55.				WF	
Wykonawcy:	Nr. um. bud.	Podany	Data	Debiut inżyniera	Data
ARCH. JACEK CYBIS	ST_149/88				
ARCH. MAREK KUKAWSKI	ST_190/88	<i>[Signature]</i>	08.09.1997		
ARCH. STEFAN WRONA					
Współpracownicy:					
GRZEGORZ KRUK					
ROBERT MUSZYŃSKI					
MACIEJ NIKLEWCZ					
Konsultacje:					
INZ. KRZYSZTOF KAKOWSKI	ST_340/59	<i>[Signature]</i>			
INZ. HUBERT RYBEC	ST_140/80				
INZ. ADAM WILCZYŃSKI	ST_49/76				
Koordynator ARCH. JACEK GATNY	ST_372/58				
Sprawdził: ARCH. WOLKICH KACOWSKI	WA_156/34	<i>[Signature]</i>			
Nazwa projektu: PROJEKT ARCHYTEKTONICZNO-BUDOWLANY BUDYNKU MIESZKALNEGO WŁOCHOWSKIEGO NR					
Adres: GM. WARSZAWA URSYNÓW UL. ROSOLA / UL. NOWOURSTUNSKA					
Tytuł rysunku: PRZEKROJ 2-2					
Stadium: Symbol: A Specjalność: ARCHITEKTURA Numer arkusza: 11 Skala: 1:100					
Numer arkusza:					6


ROSOJA 42

"C"

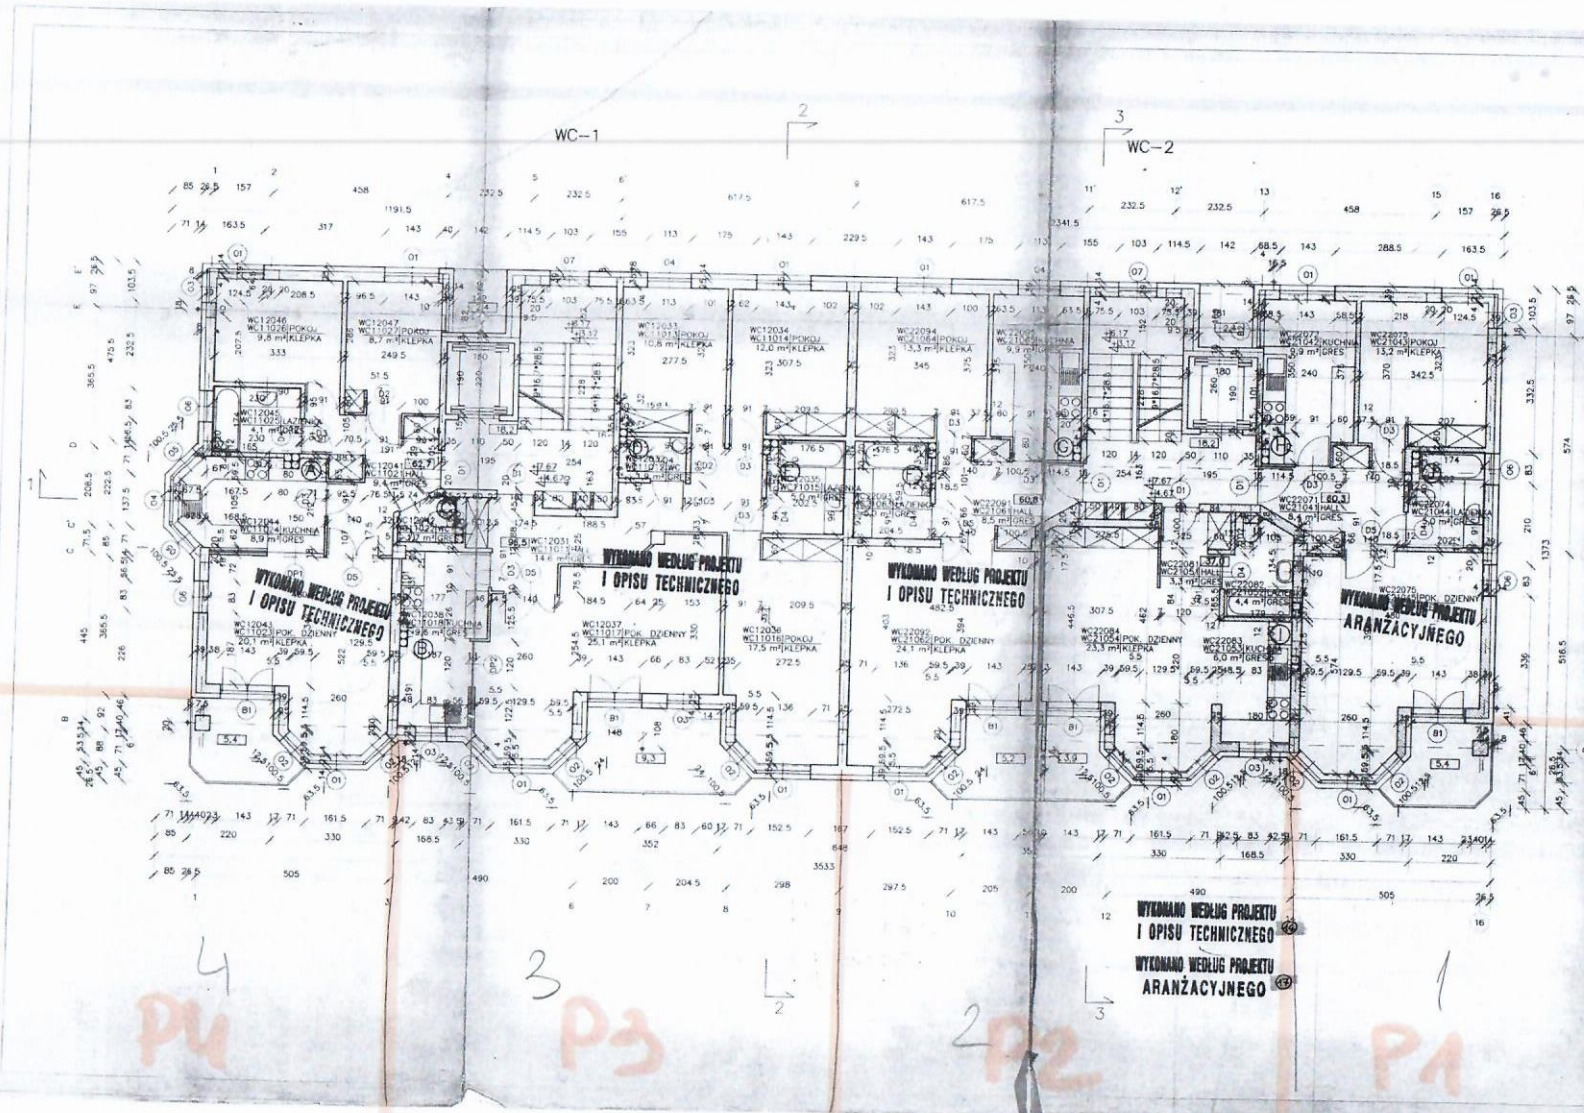

RZUT POZIOMU PIETER 1, 2  
(KANALY WENTYLACYJNE - 1 PIĘTRO)

(KANALY WENTYLACYJNE - 2 PIĘTRO)

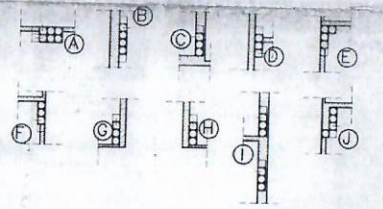

WYKONANO WEDŁUG PROJEKTU  
I OPISU TECHNICZNEGO

WYKONANO WEDŁUG PROJEKTU  
I OPISU TECHNICZNEGO

WYKONANO WEDŁUG PROJEKTU  
ARANŻACYJNEGO

WYKONANO WEDŁUG PROJEKTU  
I OPISU TECHNICZNEGO

WYKONANO WEDŁUG PROJEKTU  
ARANŻACYJNEGO

DOKUMENTACJA  
POWYKONAWCZA

WC

OPIS PRAC		DATA	
Katarzyna Lewandowska  
NADZOR TECHNICZNY



ROSOLA 42

ELEWACJA POLUDNIOWO-WSCHODNIA

"D"



P4

P3

P2

P1

DOKUMENTACJA POWYKONAWCZA

WC


Katarzyna Lewandowska  
*[Signature]*  
 NADZÓR TECHNICZNY

Pracownia Obsługi Inwestorów PRO-INVEST SP. Z O.O. Warszawa ul. Koszykowa 55.		Data:		Numer arkusza:	
Wykonawcy:	Nr. um. bud.	Podpis	Date:	Dziś	
ARCH. JACEK CYBIS	ST. 449/88	<i>[Signature]</i>	15.12.1997		
ARCH. MAREK KUKAWSKI	ST. 190/88	<i>[Signature]</i>			
ARCH. STEFAN WRONA					
Współpraca					
GRZEGORZ KRUK					
ROBERT MUSZYŃSKI					
MACEJ NIKLEWICZ					
Konsultacja					
INZ. KRZYSZTOF KAKOWSKI	ST. 940/99	<i>[Signature]</i>			
Instalacje					
INZ. HUBERT RYBEC	ST. 140/80	<i>[Signature]</i>			
INZ. ADAM WILCZYŃSKI	ST. 49/76	<i>[Signature]</i>			
Koordynator	ARCH. JACZEK CYBIS	ST. 572/88			
Sprawdził	ARCH. MACEJ NIKLEWICZ	WA. 1196/94	<i>[Signature]</i>		
Nazwa projektu	PROJEKT TECHNICZNY BUDYNKU MIESZKALNEGO WIELORODZINNEGO WC				Numer arkusza:
Adres:	GM. WARSZAWA-URSZYNOW UL. ROSOLA/UL. NOWOURSYŃSKA				
Skala:	1:50				

ROSOTA U2

"E"

PZUT POZIOM PARTER

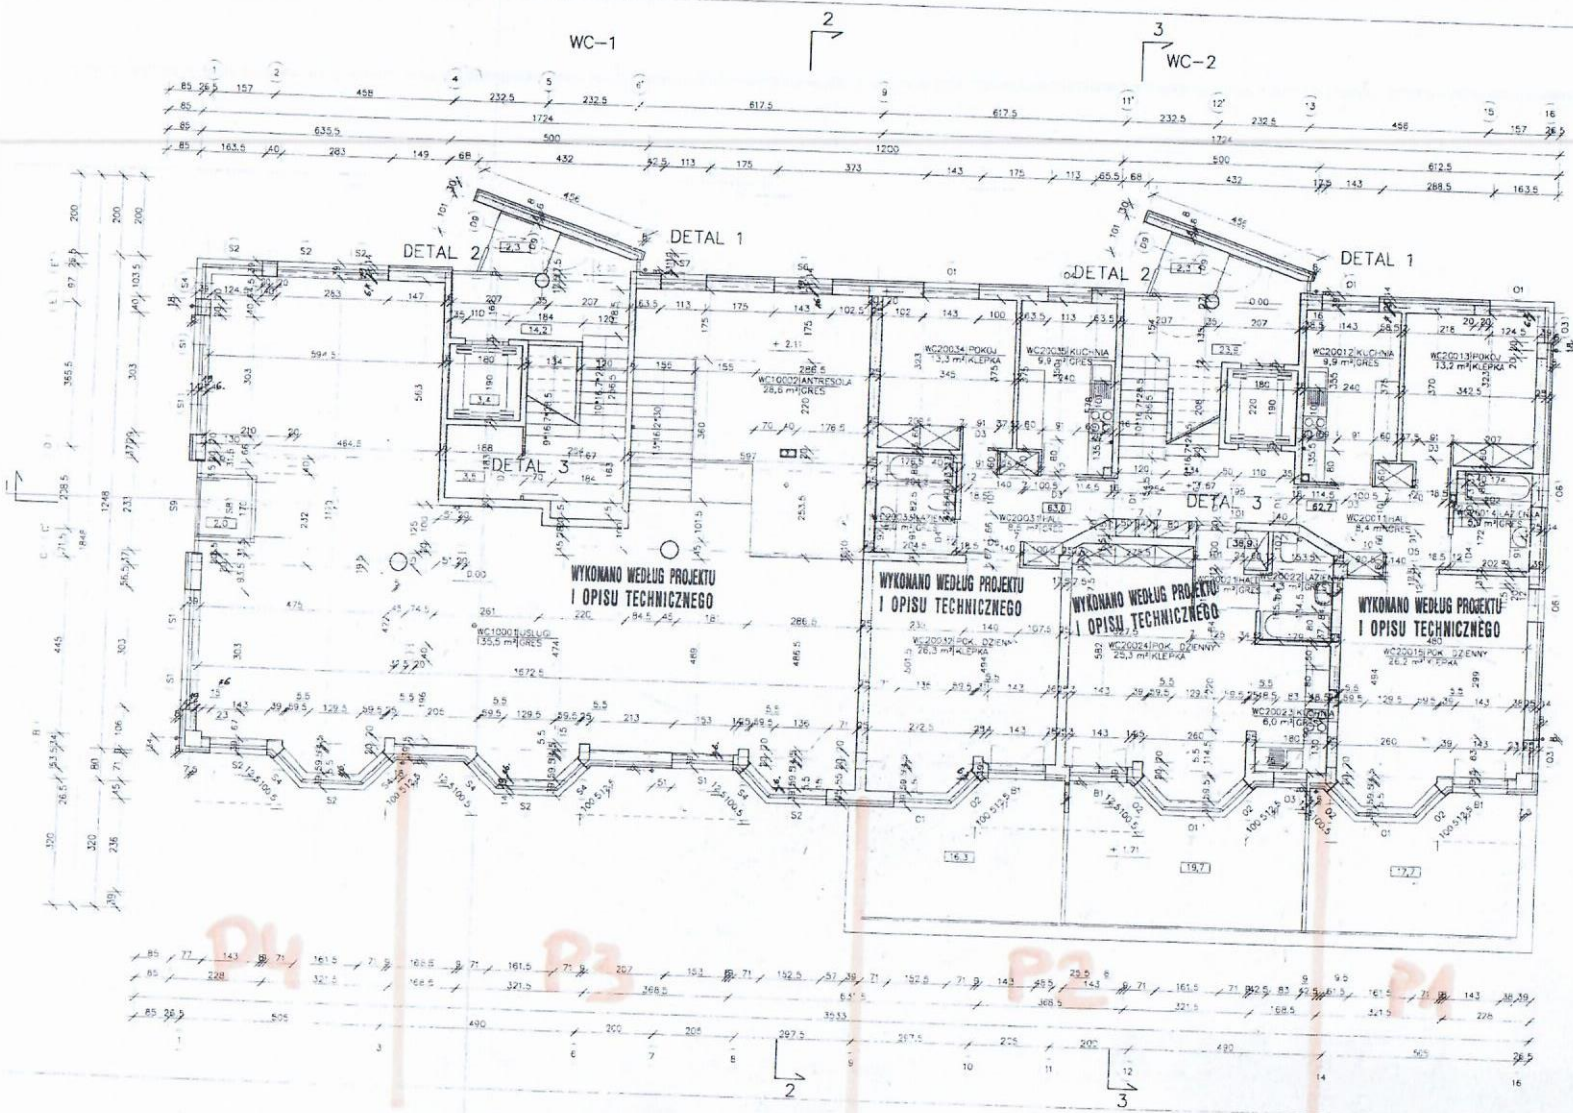

DOKUMENTACJA POWYKONAWCZA

PRACOWNIA USŁUG INWESTORÓW "PRO-INVEST" SP. Z O.O.				
	ARCHITEKTURA			


WC

2

Katarzyna Lewandowska  
NADZOR TECHNICZNY

"F"

PRZEKROJ 3-3

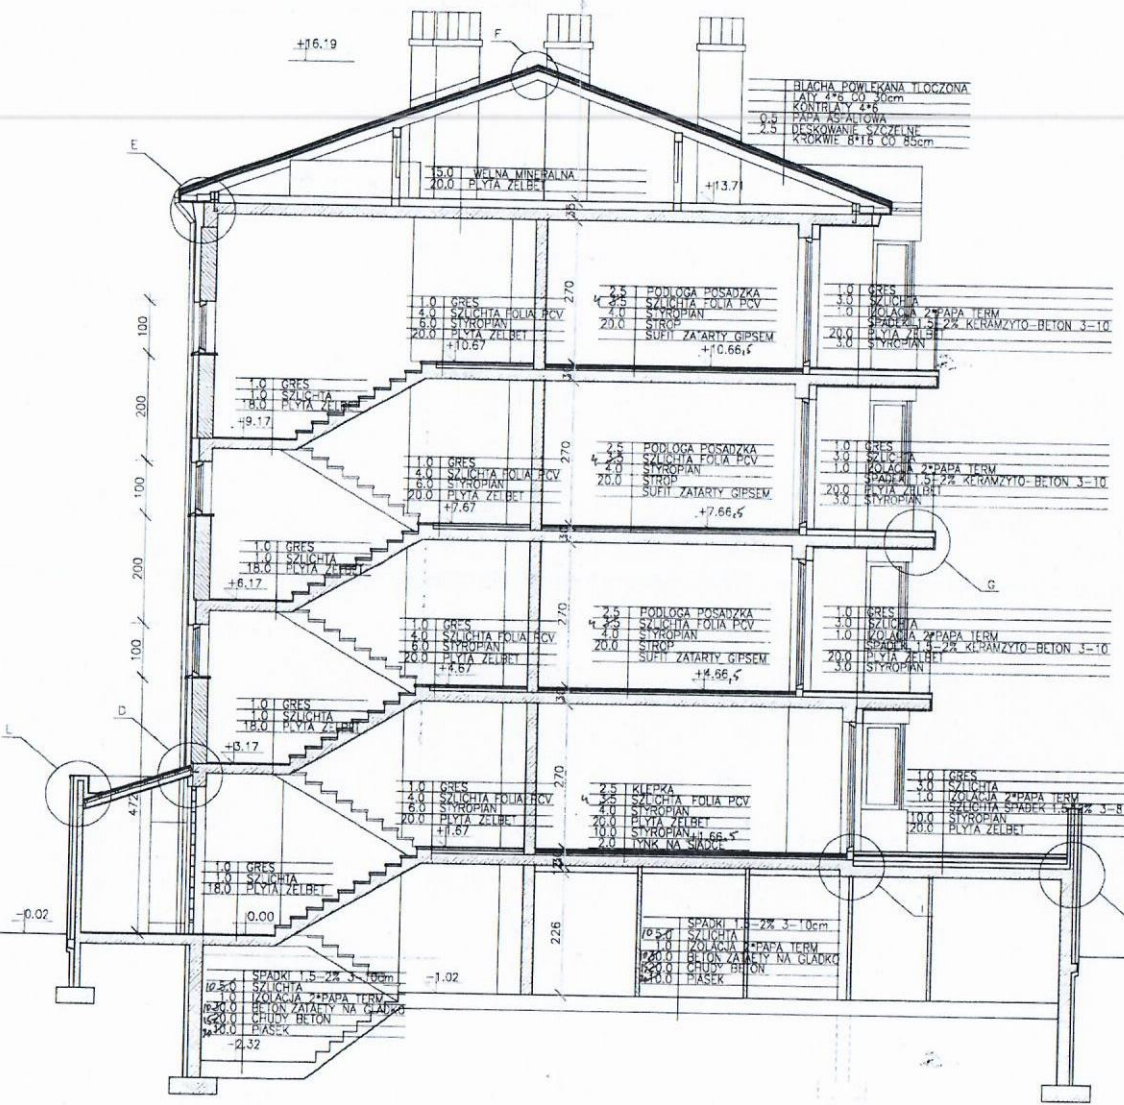


Katarzyna Lewandowska  
NADZOR TECHNICZNY

DOKUMENTACJA POWYKONAWCZA

PRACOWNIA OBSŁUGI INWESTORA "PRO-INVEST" SP. Z O.O. WARSZAWA UL. KOSZYKOWA 55.				WC	
Wykonawcy:	Nr. upr. bud.	Podpis:	Data:	Data wykonania	
ARCH. JACEK CYBIS	ST_449/88	<i>[Signature]</i>	15.12.1997		
ARCH. MAREK KUKAWSKI					
ARCH. STEFAN WRONA	ST_190/88	<i>[Signature]</i>			
Współpracownicy:					
GRZEGORZ KRUK					
ROBERT MUSZYŃSKI					
MACEJ NIKLEWICZ					
Konsultanci:					
INŻ. KRZYSZTOF KAKOWSKI	ST_940/58	<i>[Signature]</i>			
Instalacje:					
INŻ. HUBERT RYBES	ST_140/80	<i>[Signature]</i>			
INŻ. ADAM W. CZYŃSKI	ST_49/76	<i>[Signature]</i>			
Koordynator: ARBOL WACEL ONTOW					
Sprawdził: ARBOL WACEL KAKOWSKI					
WA_1196/94					
Nazwa projektu: PROJEKT TECHNICZNY BUDYNKU MIESZKALNEGO WIELORODZINNEGO WC				Numer arkusza:	
Adres: CM WARSZAWA URSYNÓW UL. ROSOLA/UL. NOWCURSYŃSKA				7	
Tytuł rysunku: PRZEKROJ 3-3					
Symbol: A		Specjalność: ARCHITEKTURA		Skala: 1:50	

ROSOJA 44

1C11

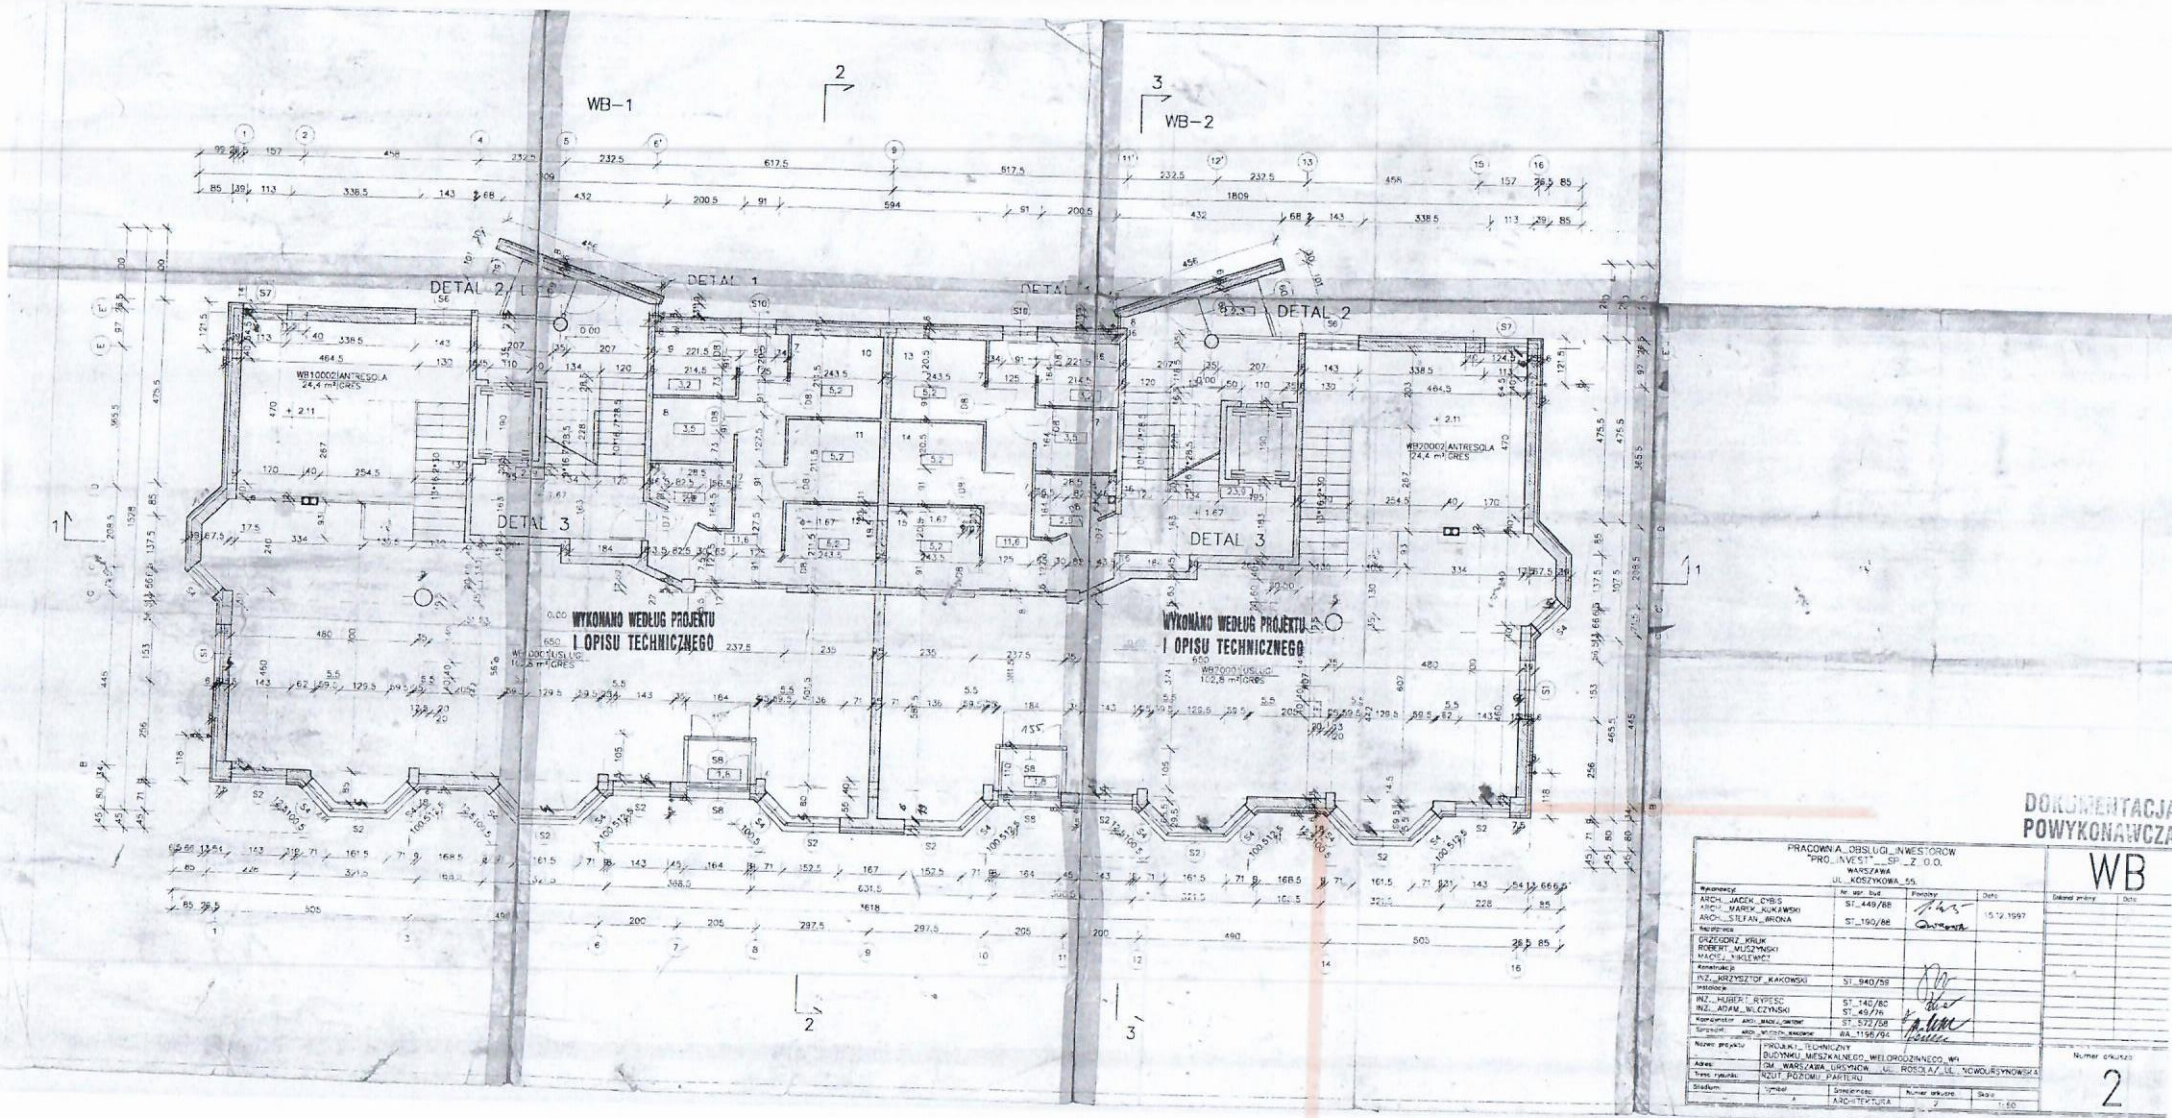

Katarzyna Lewandowska  
 NADZÓR TECHNICZNY

DOKUMENTACJA  
 POWYKONAWCZA



WB

2

Rosalia 44

"D"

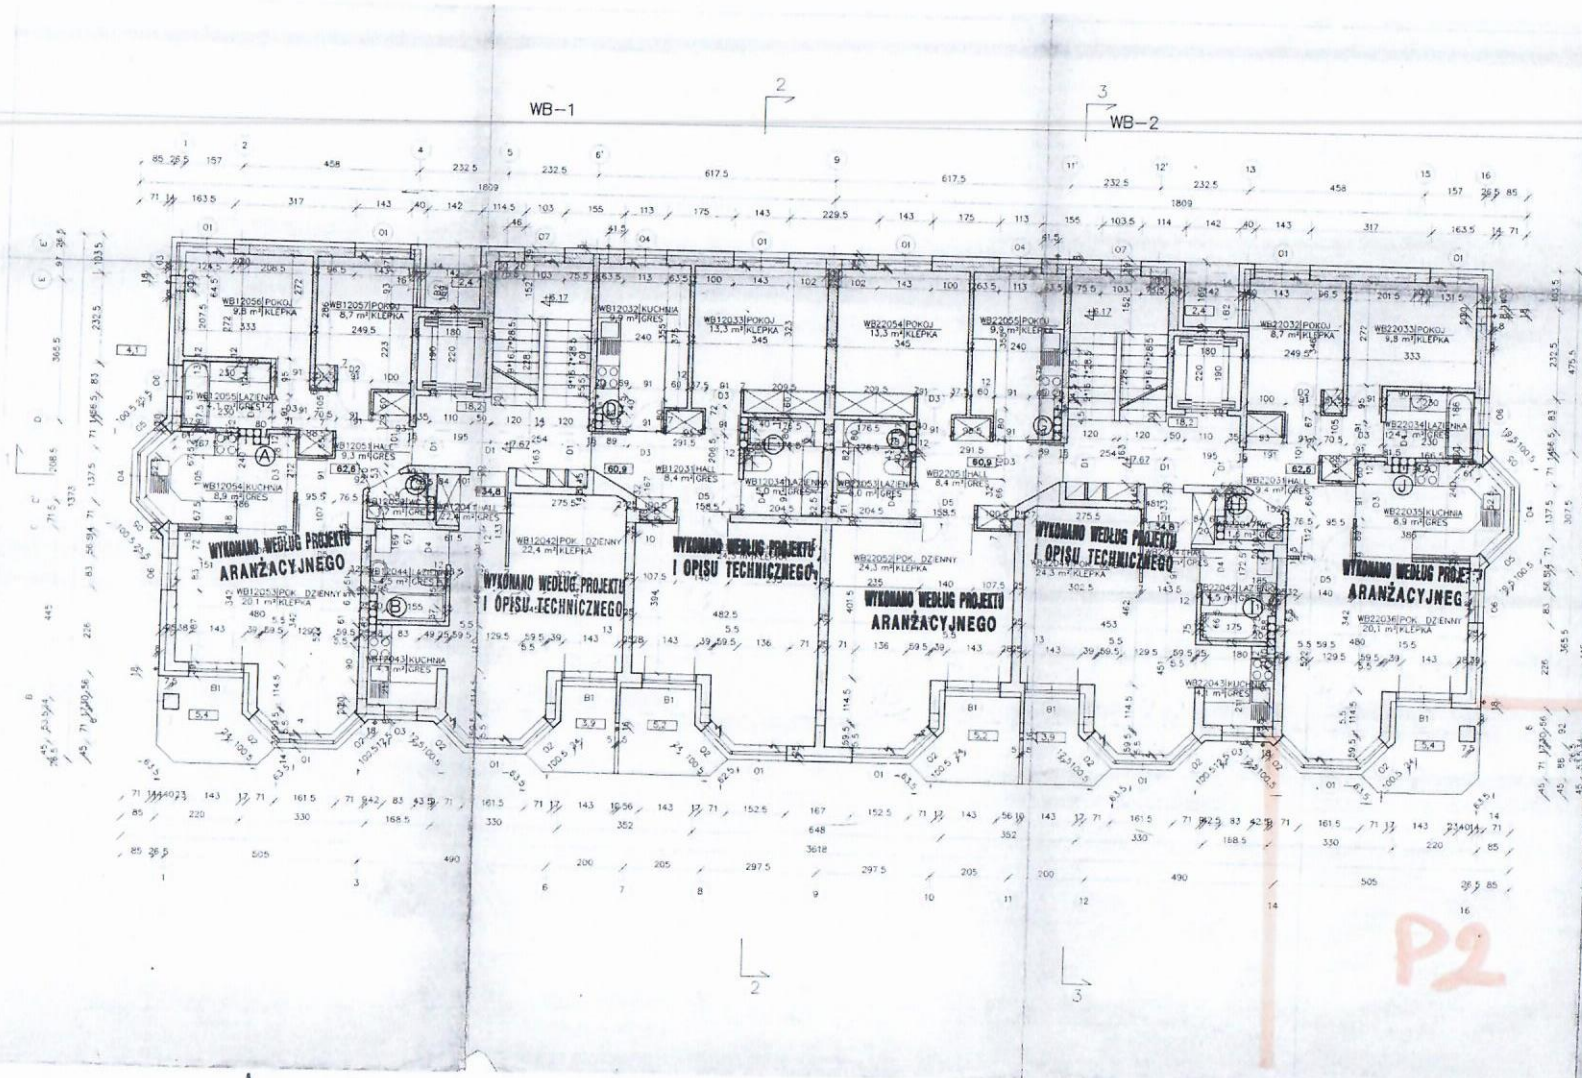

RZUT POZIOMU PIĘTRA  
KANALY WENTYLACYJNE

**DOKUMENTACJA POWYKONAWCZĄ**

**WB**

PRACOWNIA OBSŁUGI INWESTORÓW "PRO-INVEST" - SP. Z O.O.			

Katarzyna Lewandowska  
NADZOR TECHNICZNY

ROSOLA 44

ELEWACJA POLUDNIOWO-ZACHODNIA "E"

P2



Katarzyna Lewandowska  
NADZÓR TECHNICZNY

PROJEKTOWANIE  
POWYKONAWCZA


WB

PRACOWNIA OBSŁUGI INWESTORÓW "PRO_INVEST" SP. Z O.O. WARSZAWA UL. KOSZYKOWA 55.				WB	
Wykonawcy:	Nr. upr. bud.	Podpisz	Data:	Skala zarysu	Data:
ARCH. JACEK CYBIS	ST_449/88	<i>Jacek</i>	15.12.1997		
ARCH. MAREK KUKAWSKI	ST_190/88	<i>Marek</i>			
ARCH. STEFAN WRONA	ST_190/88	<i>Stefan</i>			
Współpraca					
GRZEGORZ KRUK					
ROBERT MUSZYŃSKI					
MACIEJ NIKLEWICZ					
Konstrukcja					
INŻ. KRZYSZTOF KAKOWSKI	ST_940/59				
Instalacje					
INŻ. HUBERT RYPESC	ST_140/80				
INŻ. ADAM WILCZYŃSKI	ST_49/76				
Koordynator ARCH. JACEK CYBIS	ST_572/58				
Sprawdził: ARCH. MAREK KUKAWSKI	WA_1196/94				
Nazwa projektu: PROJEKT TECHNICZNY BUDYNKU MIESZKALNEGO WIELORODZINNEGO WB					
Adres: GM. WARSZAWA URSTYNOW UL. ROSOLA UL. NOWOURSYŃSKA					
Tytuł rysunku: ELEWACJA POLUDNIOWO-ZACHODNIA					
Numer arkusza:					10

ROSOLA 44

"F"

# PRZEKROJ 2-2

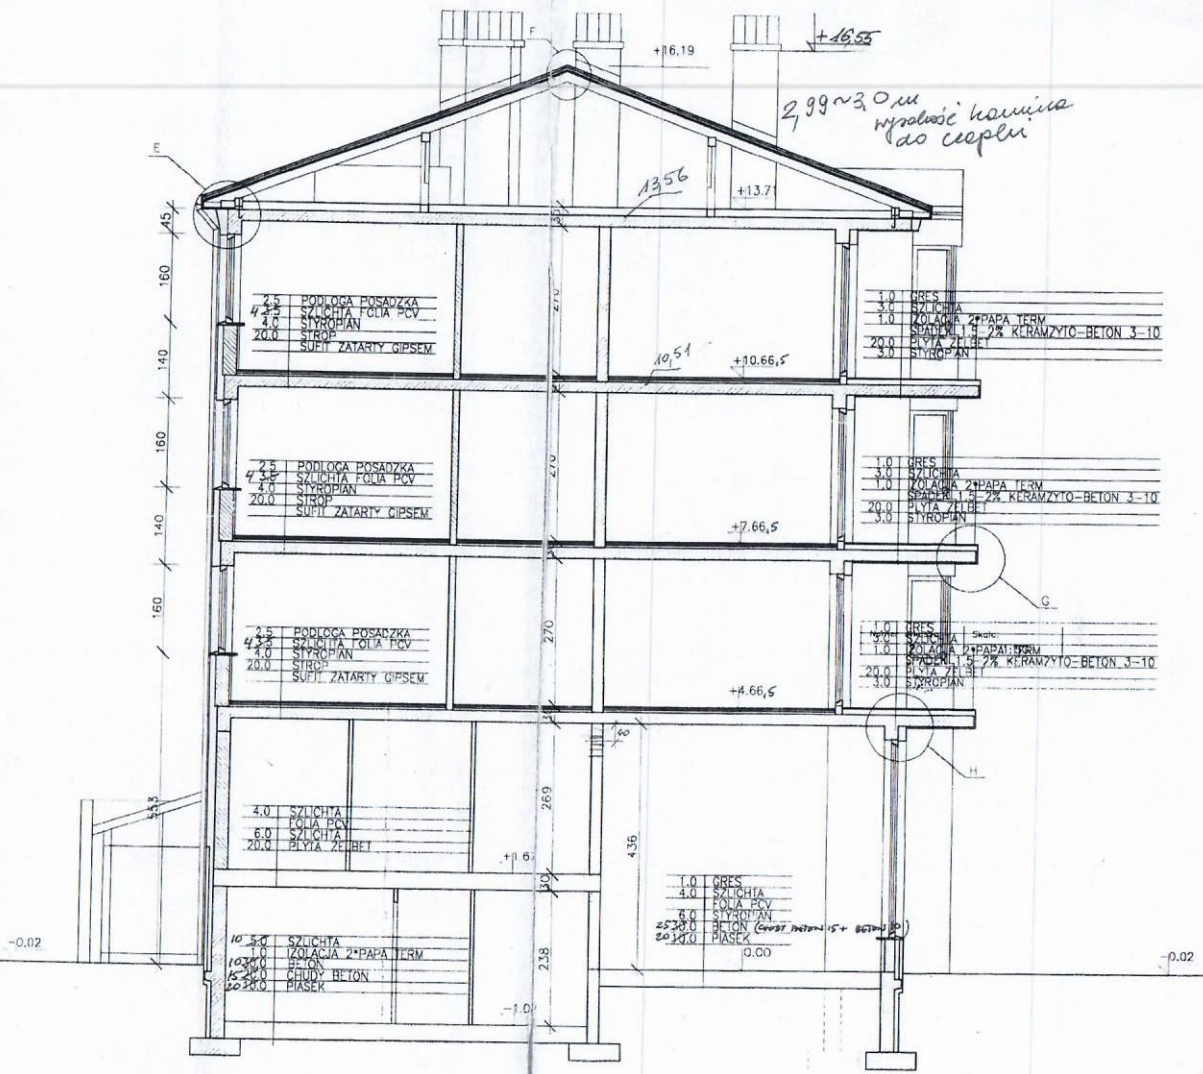




PRACOWNIA OBSŁUGI INWESTORÓW "PRO-INVEST" - SP. Z O.O. WARSZAWA UL. KOSZYKOWA 55			WB	
Wykonawcy: ARCH. JACEK CYBIS ARCH. MAREK KUKAWSKI ARCH. STEFAN WRONA	Nr. upr. bud. ST_449/88 ST_190/88	Podpis: <i>[Signature]</i> Gorkow...		
Współpraca: GRZEGORZ KRUK ROBERT MUSZYŃSKI MACIEJ NIKLEWCZ				
Konstrukcja: INŻ. KRZYSZTOF KAKOWSKI / N 940/59				
Instalacje: INŻ. HILBERT RYPESZ / ST_140/80 INŻ. ADAM WILCZYŃSKI / ST_49/76				
Koordynator ARCH. MACIEJ GANTWIT / ST_572/58				
Sprawdził: ARCH. MŁCIEJ KAKOWSKI / WA_1156/94				
Nazwa projektu: PROJEKT TECHNICZNY BUDYNKU MIESZKALNEGO WIELORODZINNEGO_WB		Numer arkusza: 6		
Adres: GM. WARSZAWA_URSYNOW_UL. ROSOLA_UL. NOWCURSYŃSKA		Specjalność: ARCHITEKTURA		
Tytuł rysunku: PRZEKROJ 2-2		Numer arkusza: 6		
Skala: 1:50		Data: 15.12.1997		

Katarzyna Lewandowska  
  
 NADZÓR TECHNICZNY

ROSOŁA 32

WH-1 2

WH-2 3

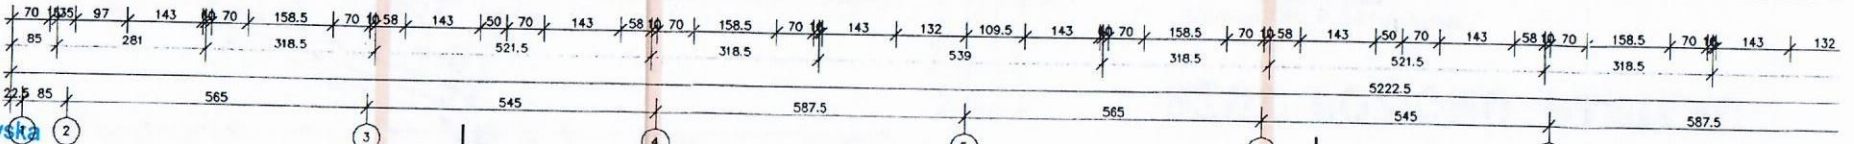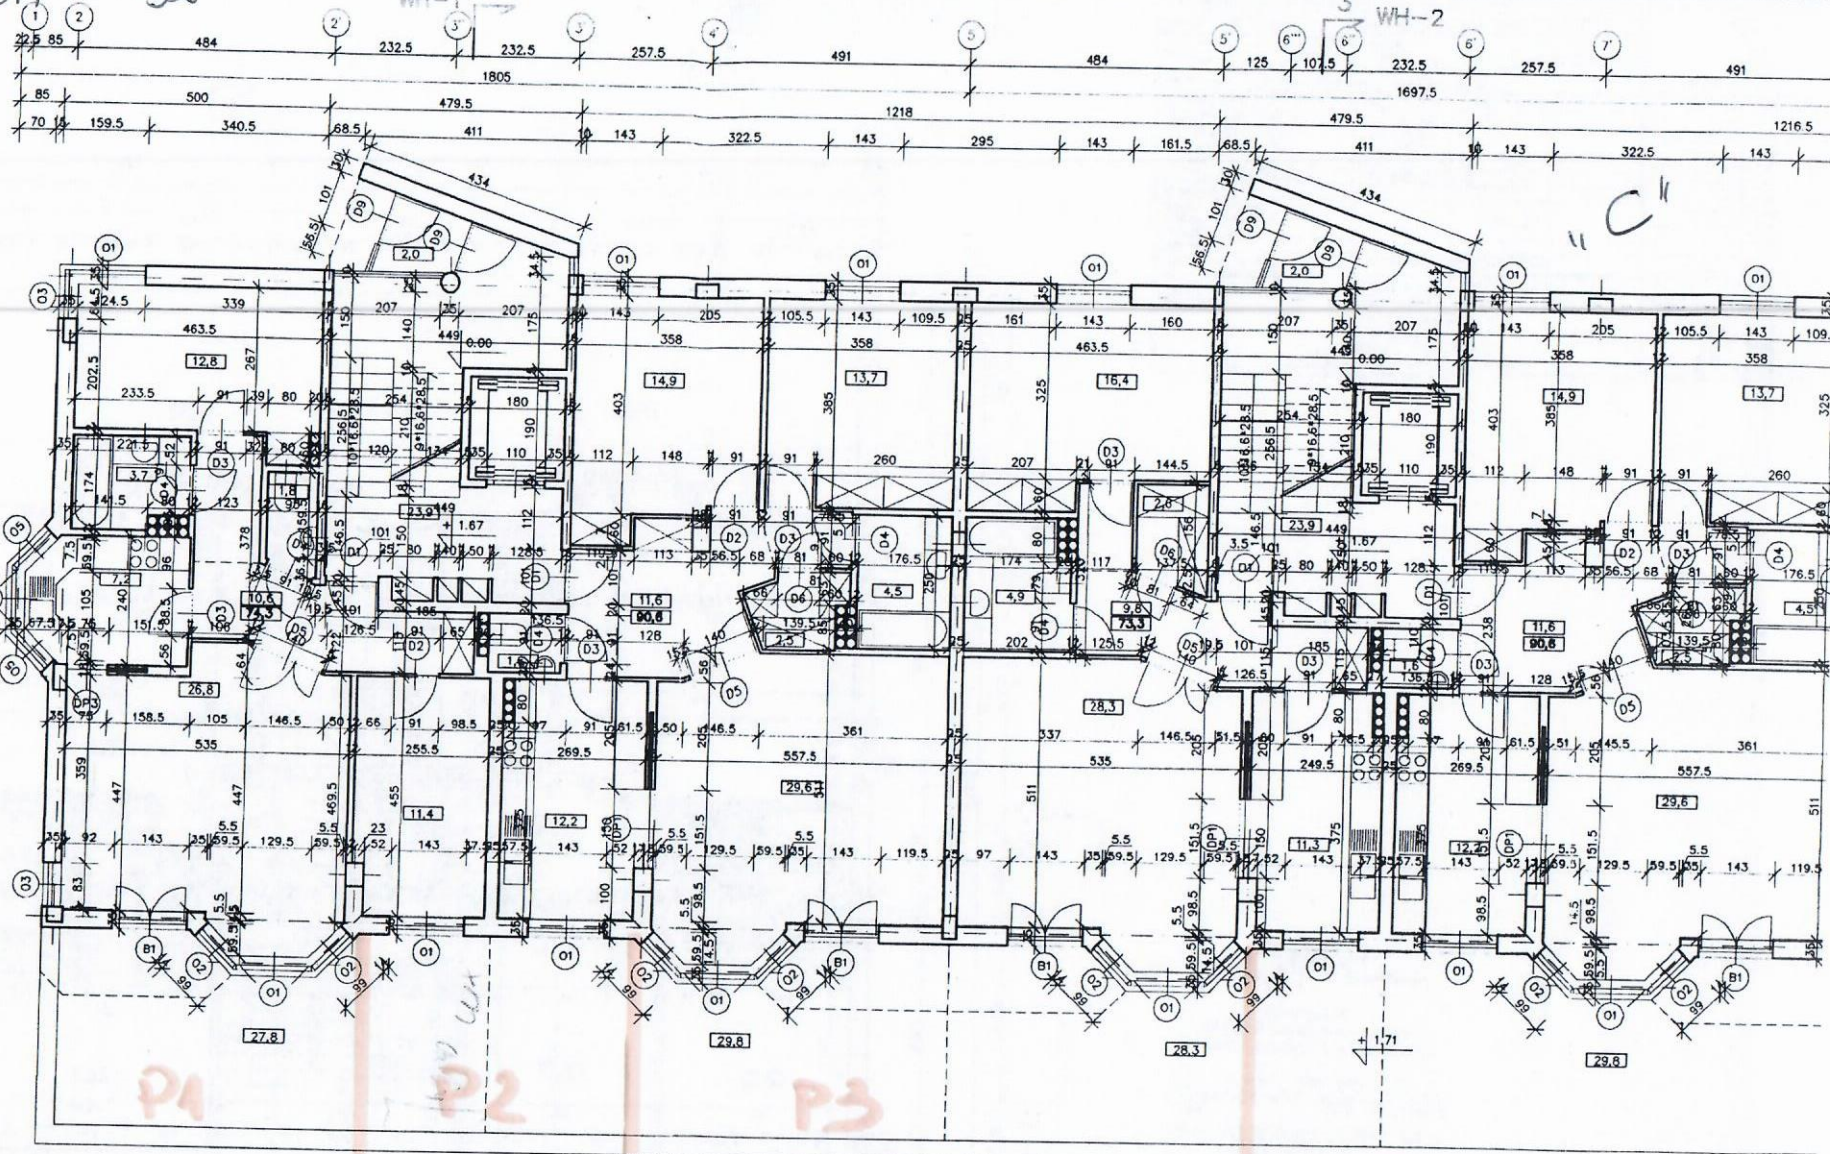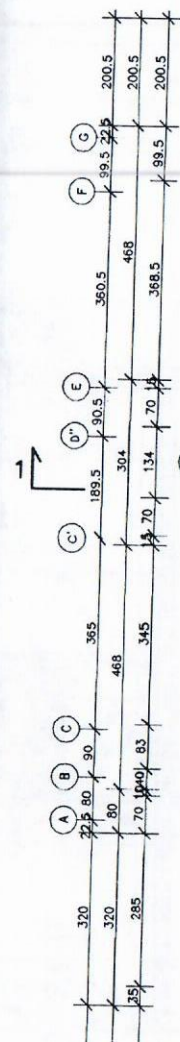

Katarzyna Lewandowska  
 NADZÓR TECHNICZNY

10

2


17

10

3

9



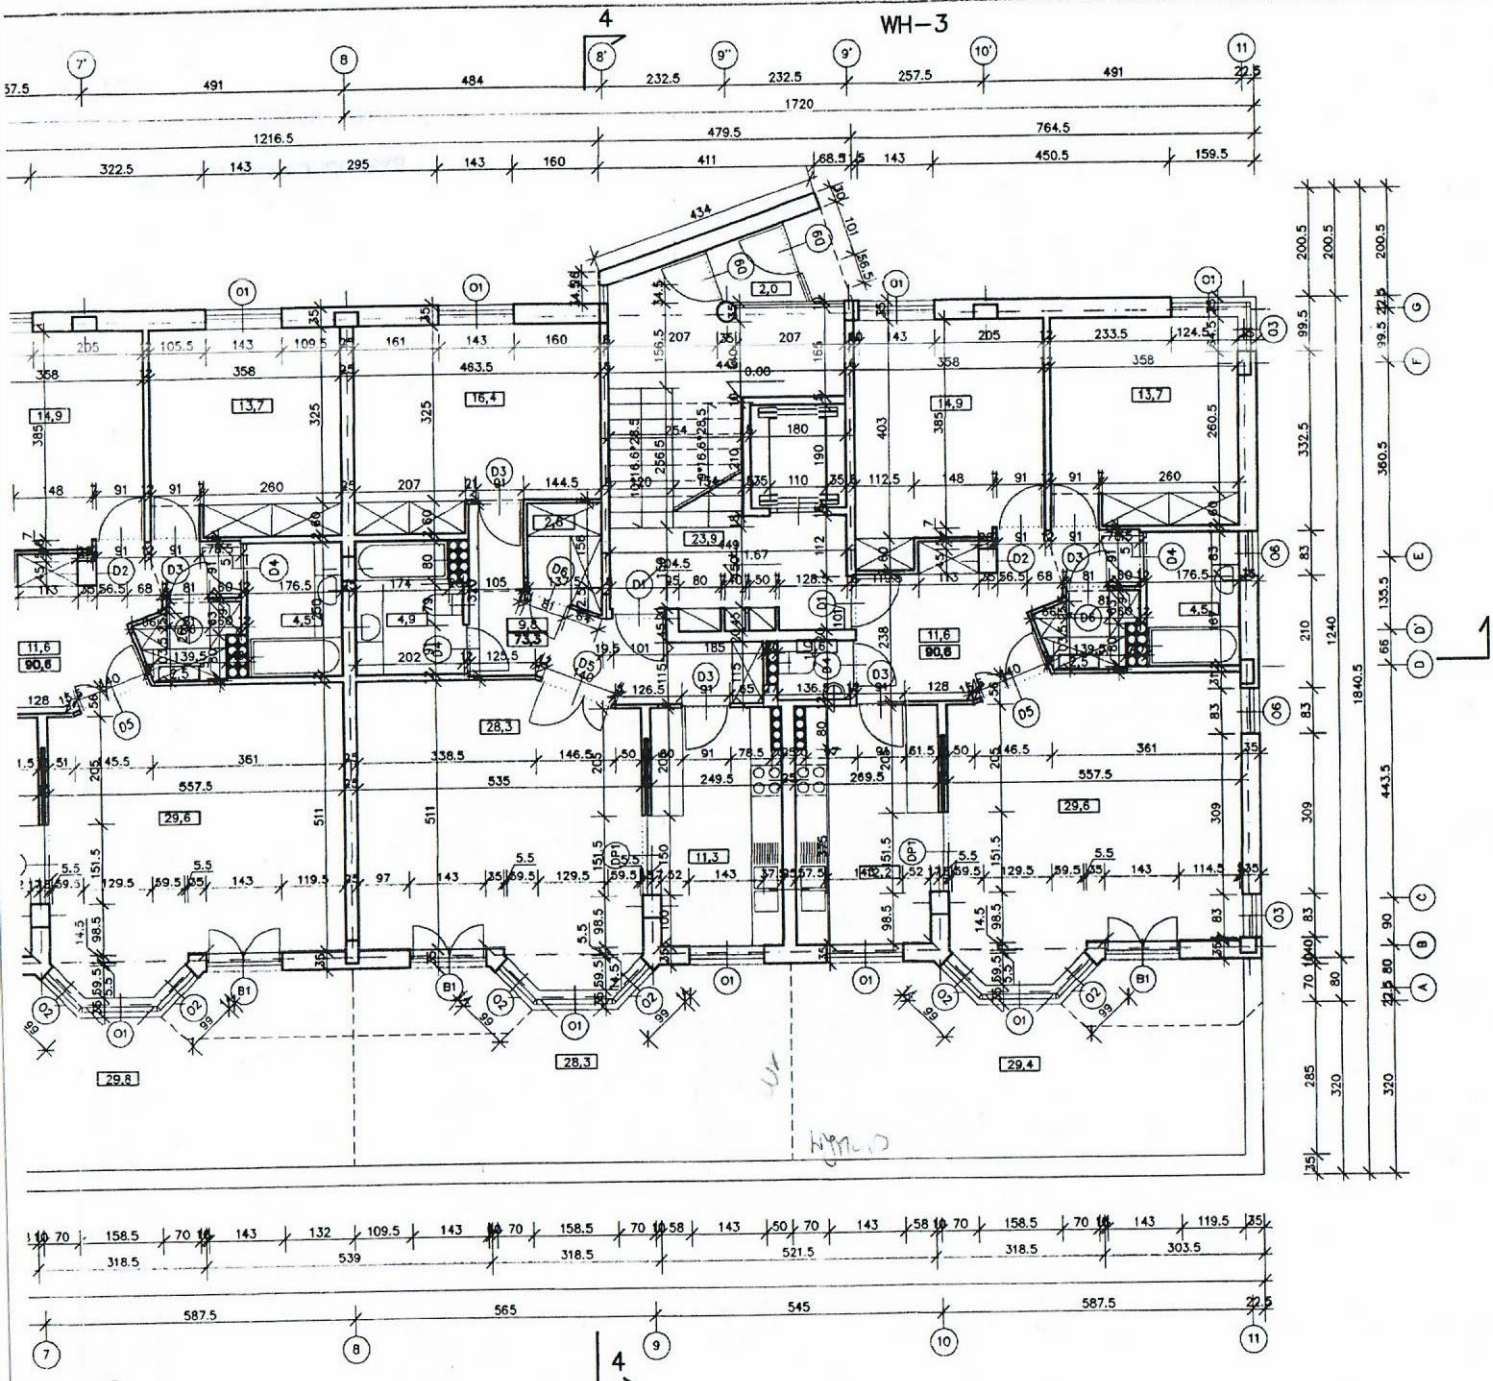

# RZUT POZIOMU PARTERU

RZECZOZNAWCA DO SPRAW ZABEZPIECZENIA  
PRzeciwpożarowych

*Wojciech Adamczyk*  
mgr inż. Adamczyk Adamek Nr upr. 278/94  
Nazwano 27.10.1997  
miejscowość, data

Zgodność projektu z wymaganiami  
ochrony przeciwpożarowej  
stwierdzam

bez uwag. *Wojciech Adamczyk*


PRACOWNIA OBSŁUGI INWESTORÓW "PRO-INVEST" SP. Z O.O. WARSZAWA UL. KOSZYKOWA 55.				Numer arkusza: <b>2</b>
Wzrost:	Nr. spr. bud.	Podpis:	Data:	
ARCH. JACEK_CYBIS ARCH. MAREK_KUKAWSKI ARCH. STEFAN_WRONA	ST_449/88 ST_190/88	<i>[Signature]</i>	08.09.1997	WH
Współpraca				
GRZEGÓRZ_KRUK ROBERT_MUSZYŃSKI WACIEJ_NIKLEWICZ		<i>[Signature]</i>		
Konstrukcja				
INZ. KRZYSZTOF_KAKOWSKI	ST_840/58	<i>[Signature]</i>		
Instalacje				
INZ. HUBERT_RYPESC INZ. ADAM_WILCZYŃSKI	ST_140/80 ST_49/76	<i>[Signature]</i>		
Koordynator: ARCH. WACIEJ_DANTONT	ST_572/58	<i>[Signature]</i>		
Sprawił: ARCH. WACIEJ_KAKOWSKI	WA_1198/94			
Nazwa projektu: PROJEKT ARCHITEKTONICZNO-BUDOWLANY BUDYNKU MIESZKALNEGO WIELORODZINNEGO WH				
Adres: GM. WARSZAWA IRYNIÓW, III POCZTA / III NOWOHIRSZYNÓWKA				
Tytuł rysunku: RZUT POZIOMU PARTERU				
Stadium: -	Symbol: A	Specjalność: ARCHITEKTURA	Numer arkusza: 2	Skala: 1:100

ROSOŃA 32

WH-1 2

3 WH-2

11D

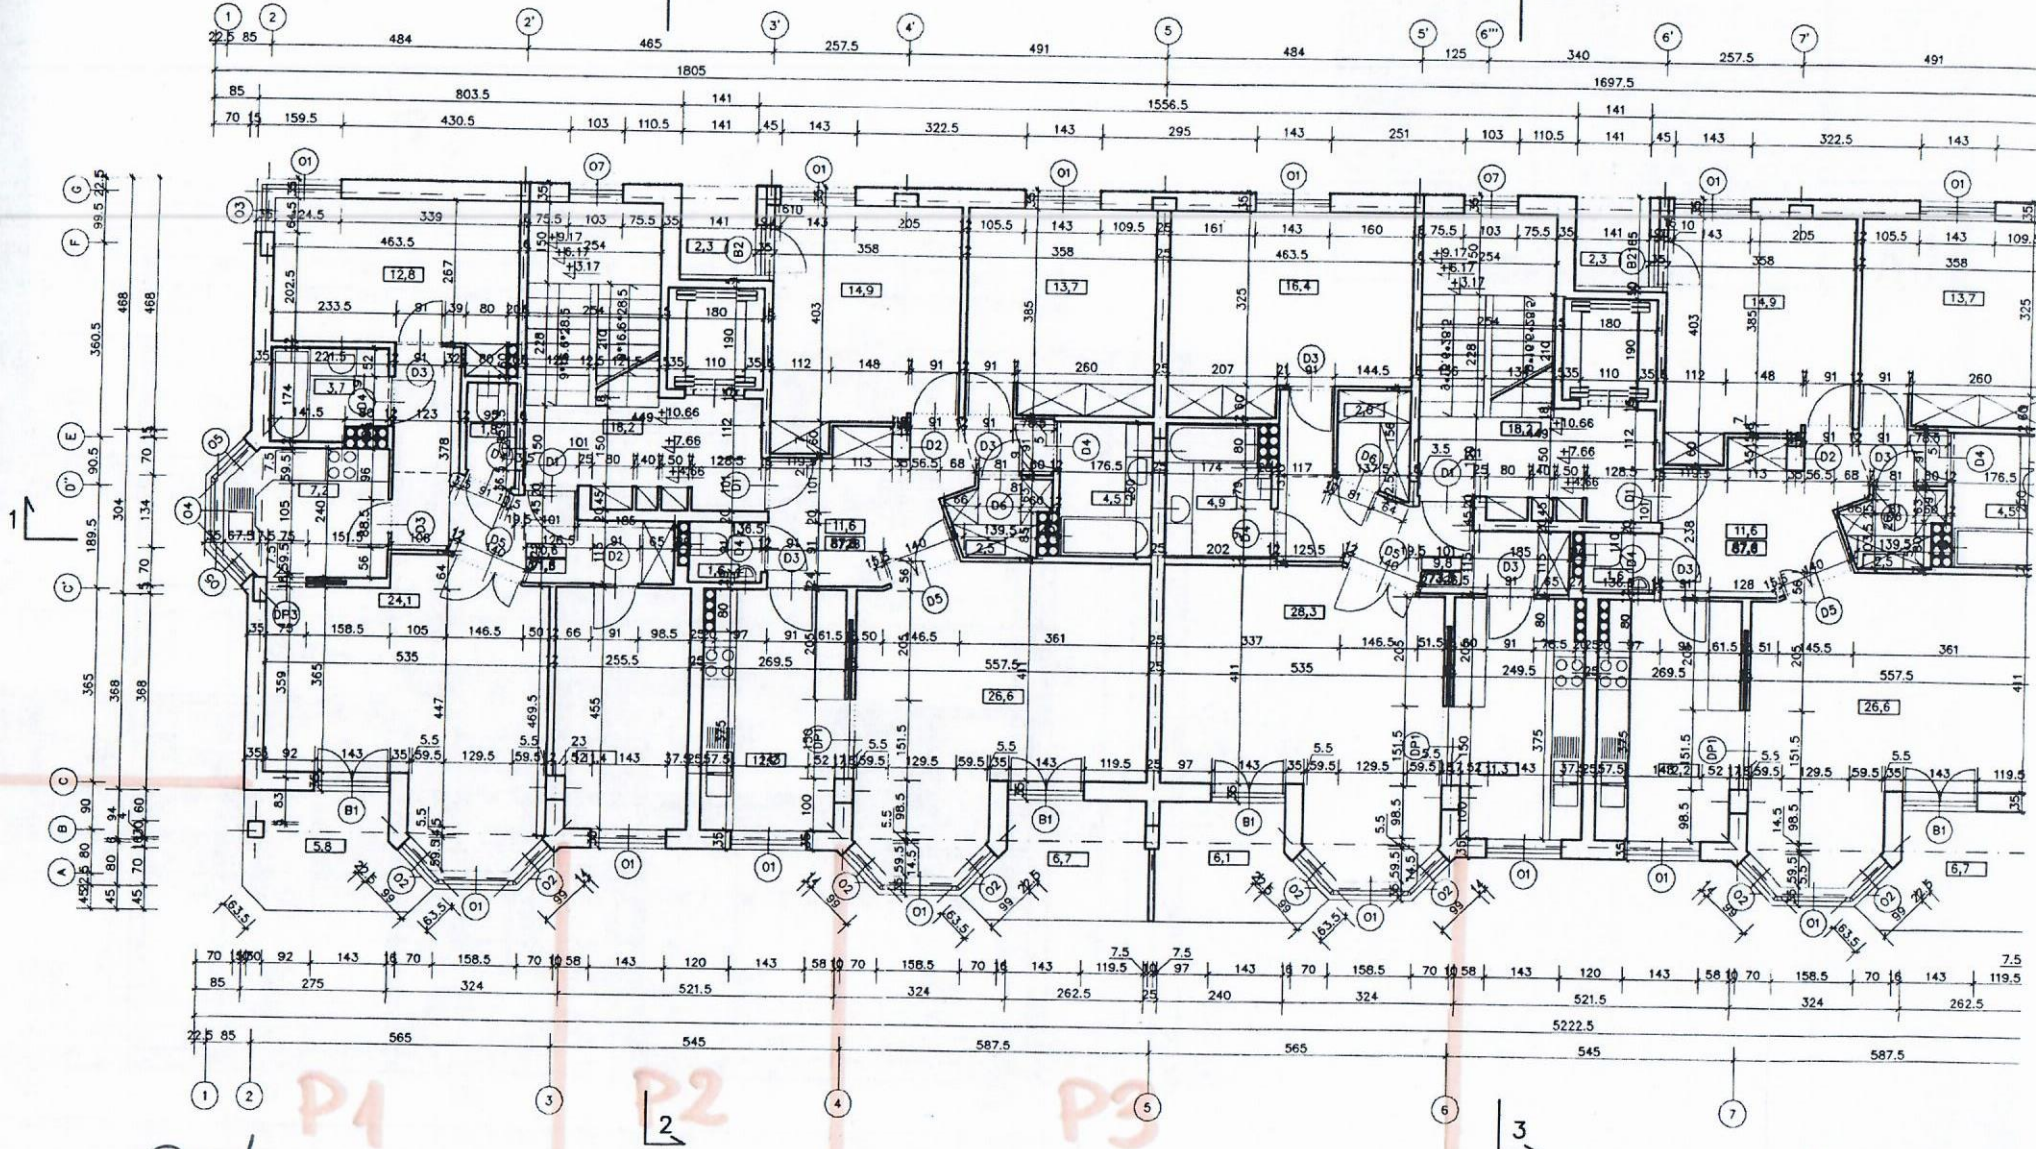

Katarzyna Lewandowska  
 NADZOR TECHNICZNY

20  
 22  
 24


19  
 24  
 25

12  
 14  
 16

11  
 13  
 15

WH-3

# RZUT POZIOMU PIĘTER 1-3

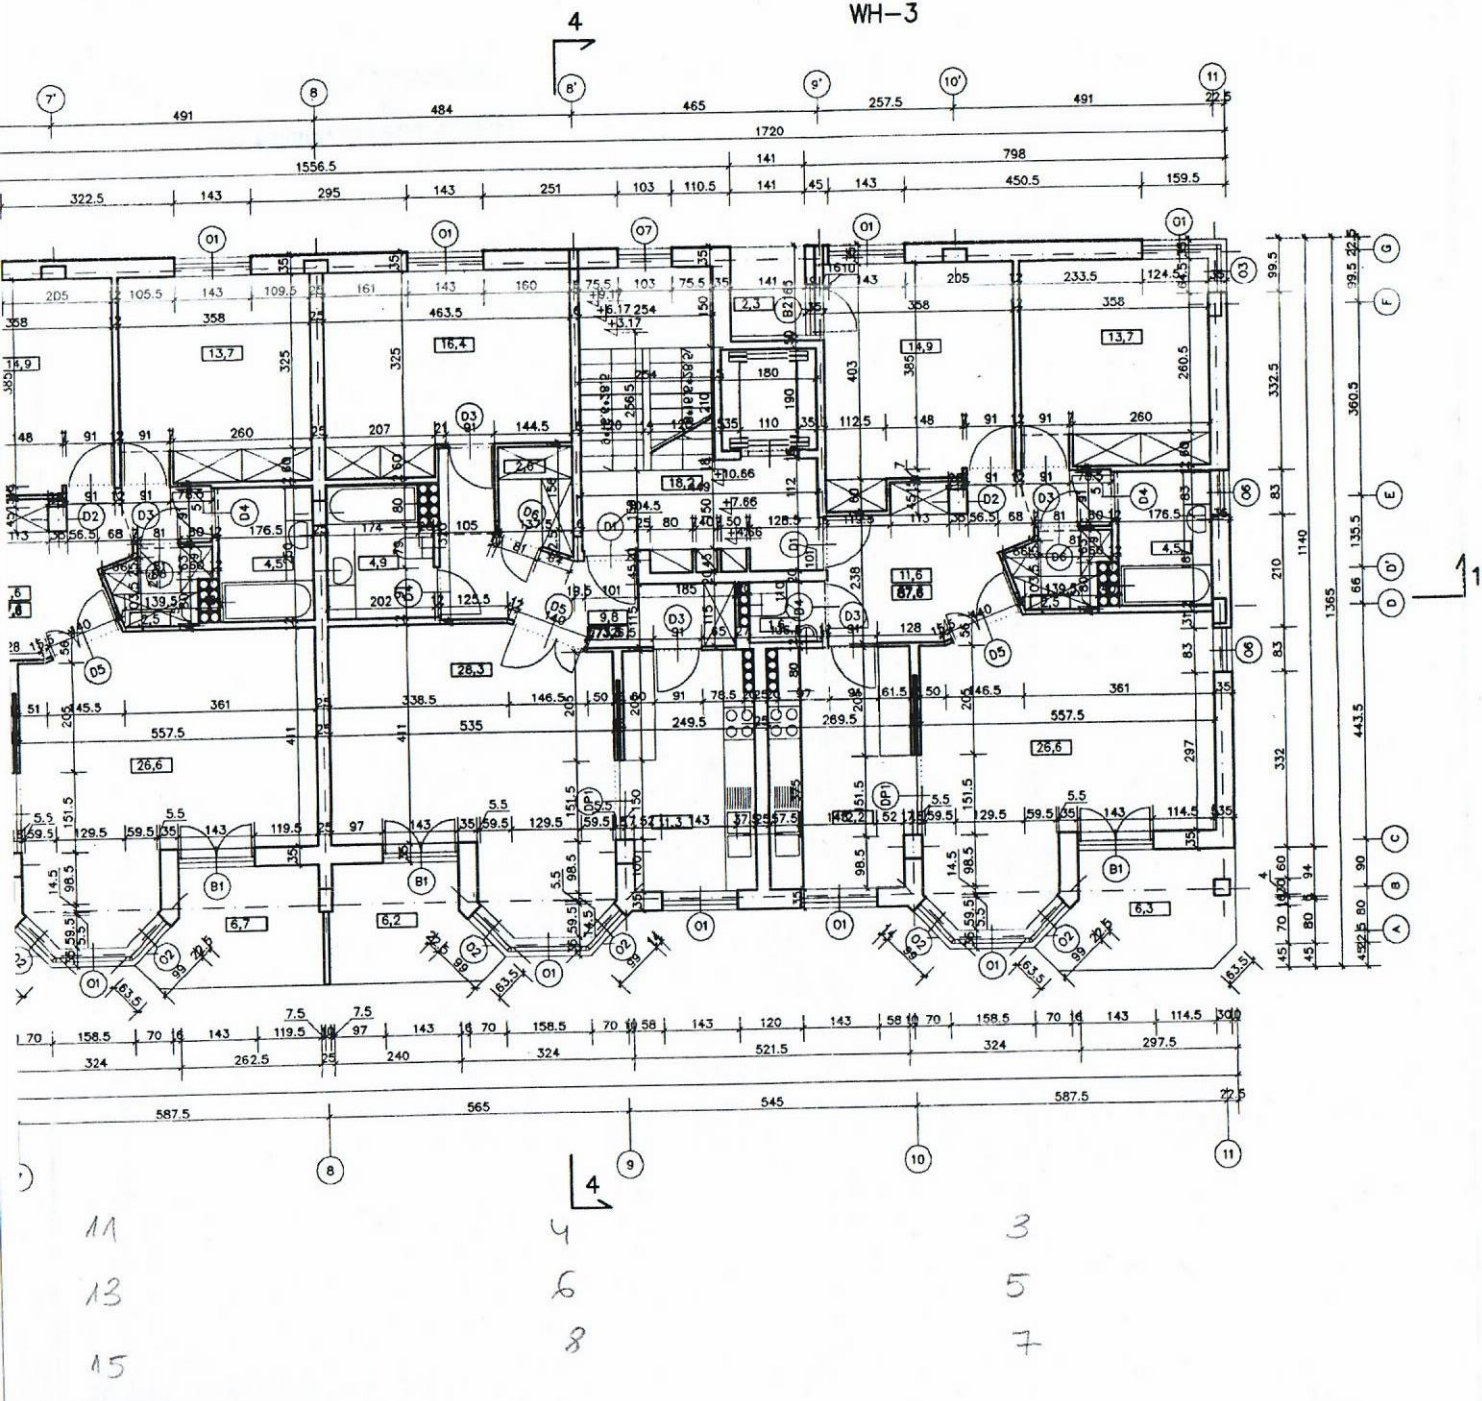


PRACOWNIA OBSŁUGI INWESTORÓW "PRO-INVEST" SP. Z O.O. WARSZAWA UL. KOSZYKOWA 55.				WH	
Wykonawcy:	Nr. upr. bud.	Podpis:	Data:	Dokład zmiany:	Data:
ARCH. JACEK CYBIS ARCH. MAREK KUKAWSKI ARCH. STEFAN WRONA	ST_449/88 ST_190/88	<i>[Signature]</i>	08 09 1997		
Współpraca:					
GRZEGORZ KRUK ROBERT MUSZYŃSKI MACEJ NIKLEWCZ		<i>[Signature]</i>			
Konstrukcja:					
INŻ. KRZYSZTOF KAKOWSKI	ST_940/59	<i>[Signature]</i>			
Instalacje:					
INŻ. HUBERT RYPESC INŻ. ADAM WLCZYŃSKI	ST_140/80 ST_49/76	<i>[Signature]</i>			
Koordynator ARCH. MACKAJ GANTWIT					
ST_572/58	WA_1196/94	<i>[Signature]</i>			
Sprawdził: ARCH. WOJCIECH KAKOWSKI					
Nazwa projektu: PROJEKT ARCHYTEKTONICZNO-BUDOWLANY BUDYNKU MIESZKALNEGO WIELORODZINNEGO WH				Numer arkusza:	
Adres: GM. WARSZAWA URZYŚNÓW UL. ROSOLA/UL. NOWOURSYŃDOWSKA				3	
Tytuł rysunku: RZUT POZIOMU PIĘTER 1-3					
Stadium:	Symbol:	Skala:	Numer arkusza:	Słoc:	
-	A	ARCHITEKTURA	3	1:100	

ROSOJA 32

"E"

E

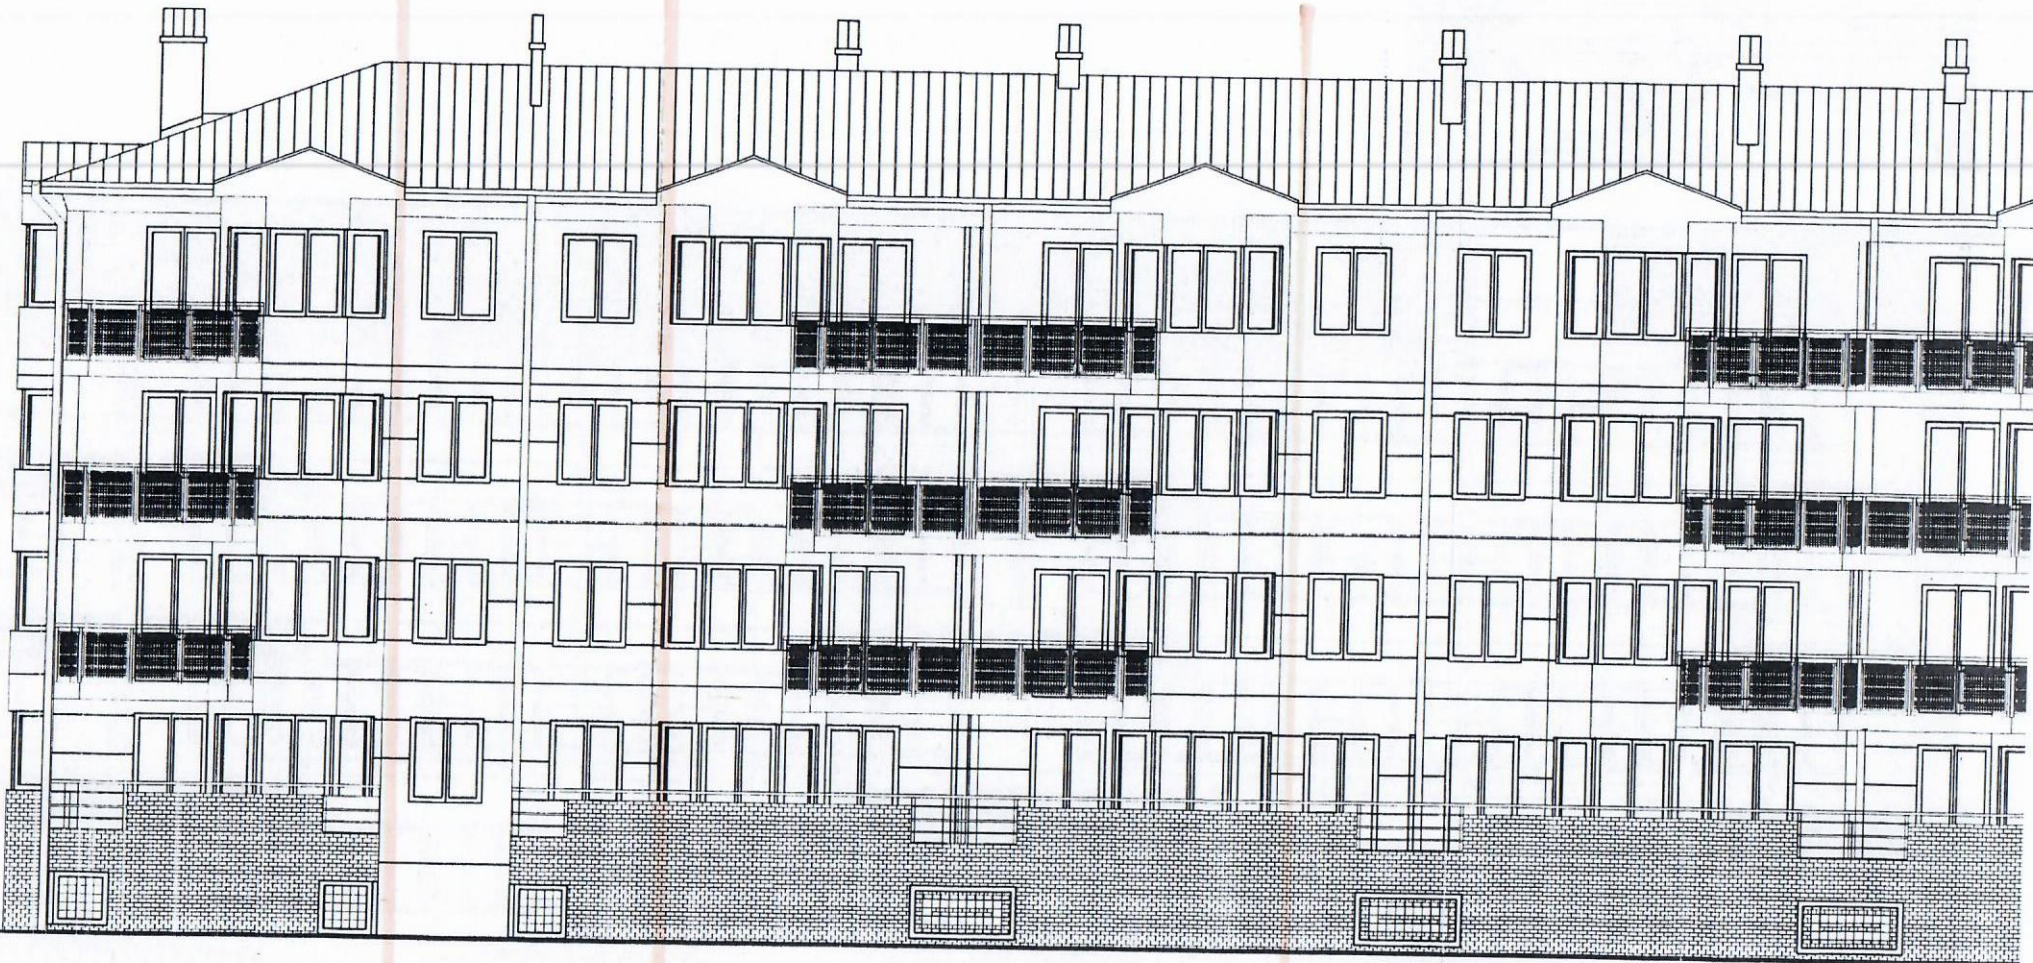

P1

P2

P3

Katarzyna Lewandowska  
NADZÓR TECHNICZNY