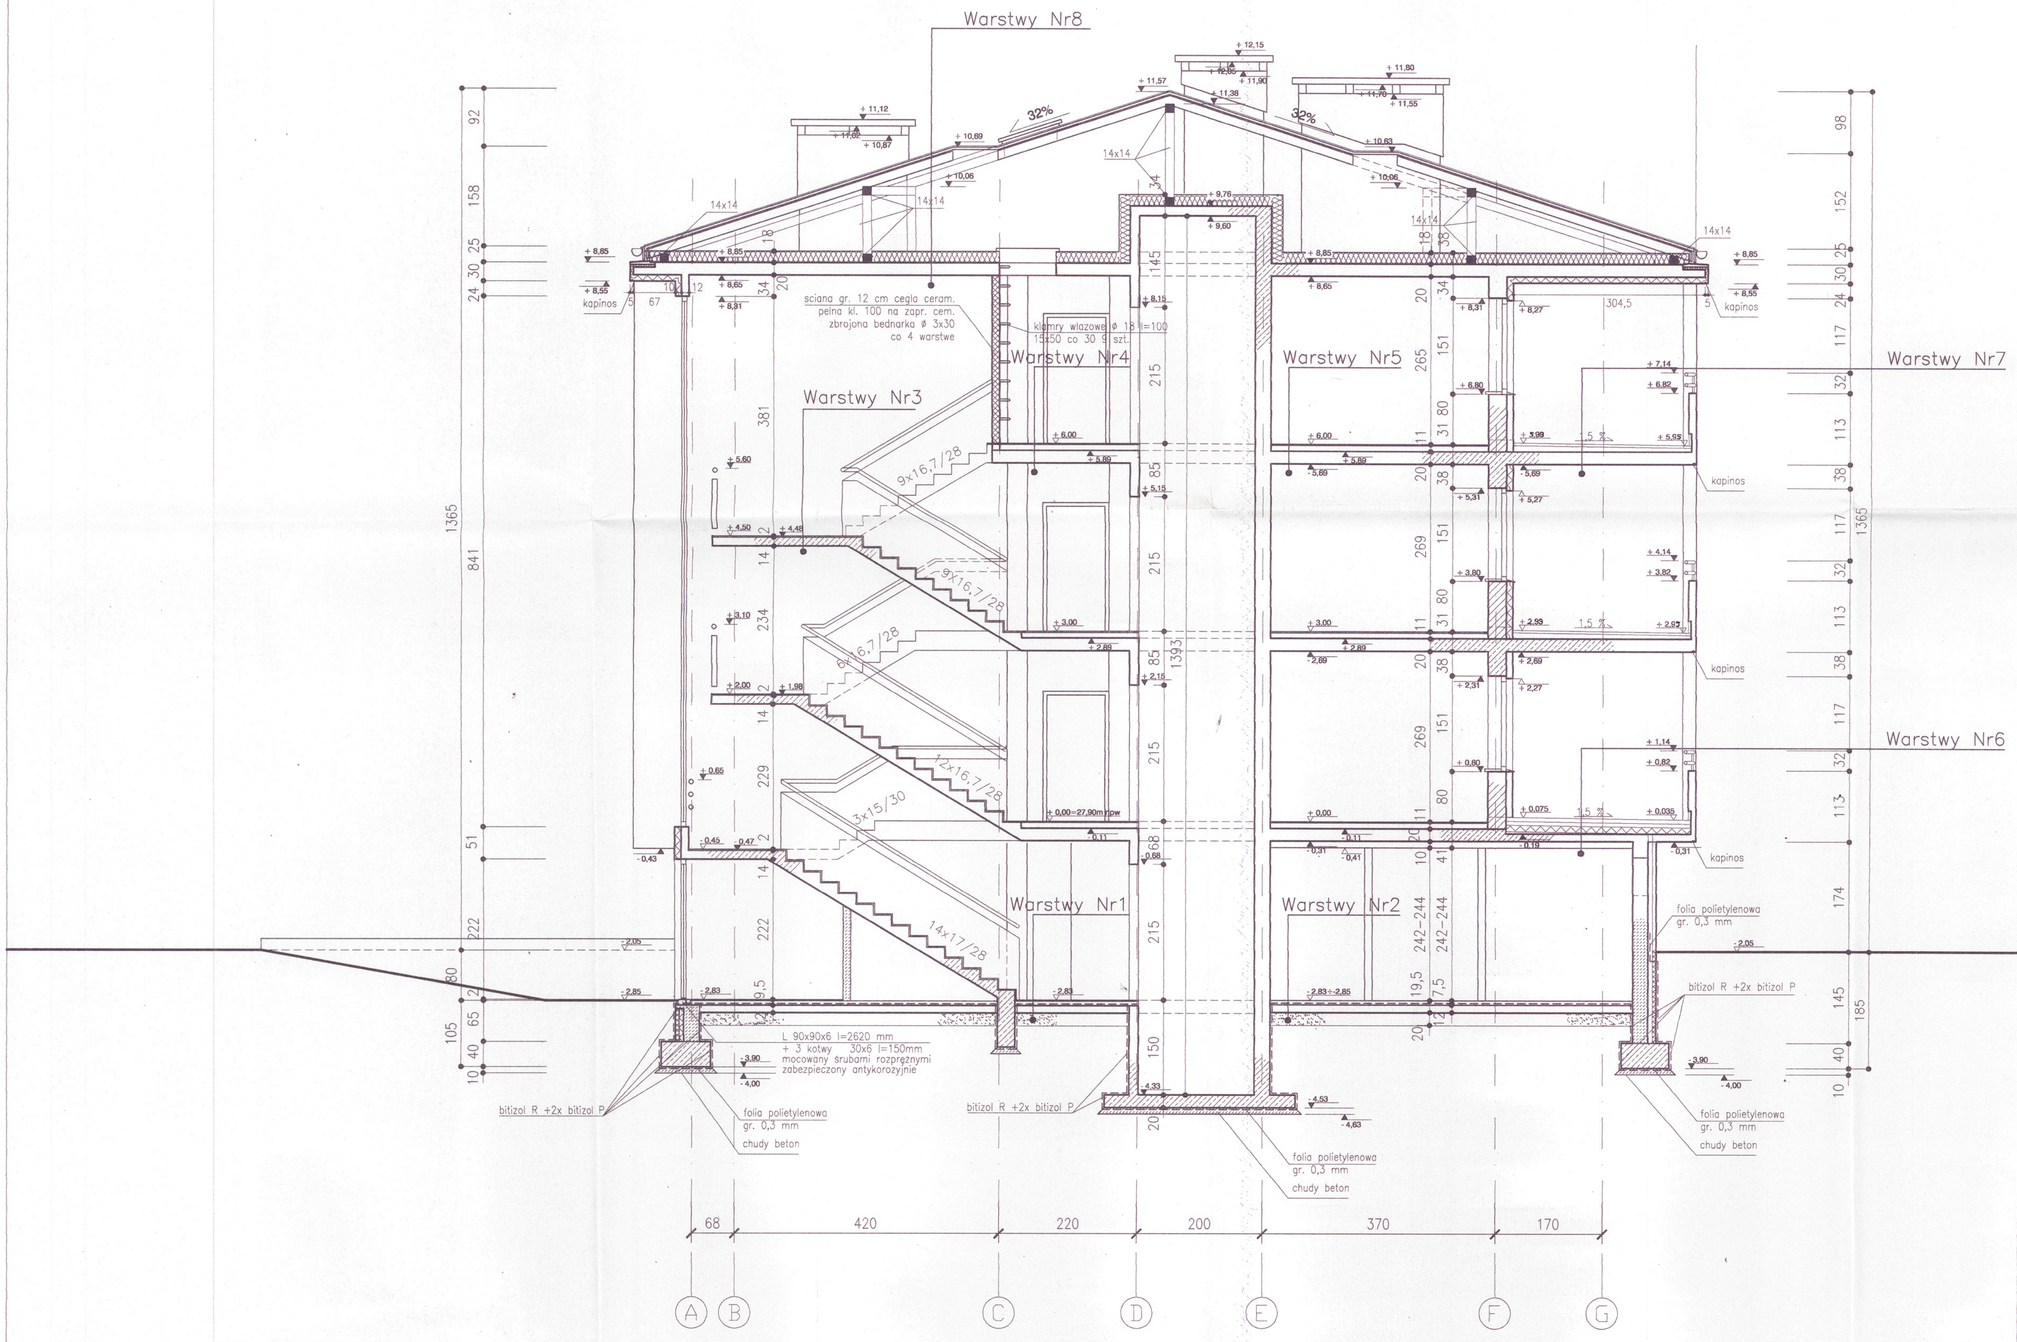

WYKONANO WEDŁUG PROJEKTU
I OPISU TECHNICZNEGO

DOKUMENTACJA POWYKONAWCZA

PRACOWNIA OBSLUGI INWESTOROW
"PRO INWEST" Sp. Z o.o.
WARSZAWA
ul. Koszykowa 55.

Wykonawcy:	Nr. upr. bud.	Podpisy:	Data:	Dokonł zmiany: / Data:
arch. WOJCIECH KARPINSKI	ST 360/79		27.01.1998	
Współpraca:				
JAROSLAW PERSKI MARCIN SAMULCZYK PIOTR SKALINSKI				
Konstrukcja:				
INZ. WITOLD RYBINSKI	ST 526/90			
Instalacje:				
INZ. ROBERT DALEK INZ. BRUNON NOWAK	ST 128/77 ST 859/73			
Koordynator: ARCH. MACIEJ GINTOWT	ST 572/58			
Sprawdził: ARCH. WALDEMAR SAMULCZYK	ST 744/74			

Nazwa projektu:	PROJEKT ARCHITEKTONICZNO BUDOWLANY; TECHNICZNO ROBOCZY BUDYNKU WIELORODZINNEGO MA			Numer arkusza: 7
Adres:	GM. WARSZAWA URSYNOW, ul. ROSOLA/ ul. NOWOURSYNOWSKA			
Tresc rysunku:	PRZEKRÓJ I–I			
Stadium:	Symbol:	Specjalnosc:	Numer arkusza:	Skala:
	A	ARCHITEKTURA	7	1:50